

VISTA LADO SUR

SIMBOLOGÍA

- N.T.E. NIVEL TOPE DE ESTRUCTURA
INDICA CORTE O ELEVACIÓN
INDICA NIVEL EN ELEVACIÓN
EJE DE PLATAFORMA


NOTAS

- 1.- ACOTACIONES EN MILIMETROS
Y NIVELES EN METROS.
VER LOS PLANOS:
EK-TA-00-G023
EK-TA-00-G024
EK-TA-00-G027-1

FECHA	REVISIONES					DIBUJOS DE REFERENCIA	
	MCA.	DESCRIPCIÓN	FECHA	POR	Vo.Bo.	NUM.	DESCRIPCIÓN
31/03/09	1	AS-BUILT	31/03/09	H.M.G.	J.S.M.		



DIBUJÓ:	C.J.G.P.
PROY.	C.J.G.P.
REVISÓ:	ING. C.J.G.P.
COORD. INGENIA.	ING. V.O.A.
SUPERV. PEP.	ING. J.M.C.H.
ESCALA:	S/E
ACOT. EN	MM

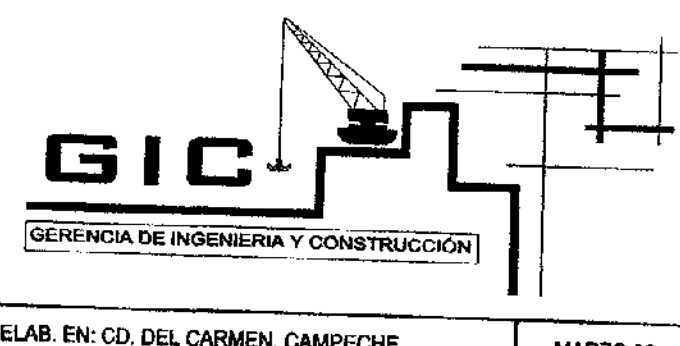

AS-BUILT DE LA PLATAFORMA EK-TA
VISTA ESTRUCTURAL LADO SUR DE PLATAFORMA EK-TA

EK-TA-00-G016-1

REV.
1