


SIMBOLOGÍA

- N.T.E. NIVEL TOPE DE ESTRUCTURA
- INDICA NIVEL EN ELEVACIÓN
- EJE DE PLATAFORMA

NOTAS

- ACOTACIONES EN MILÍMETROS Y NIVELES EN METROS.
- VER DIMENSIONES DE LOS ELEMENTOS EN SU RESPECTIVA PLANTA SEGUN EL NIVEL.

VISTA (A-A')

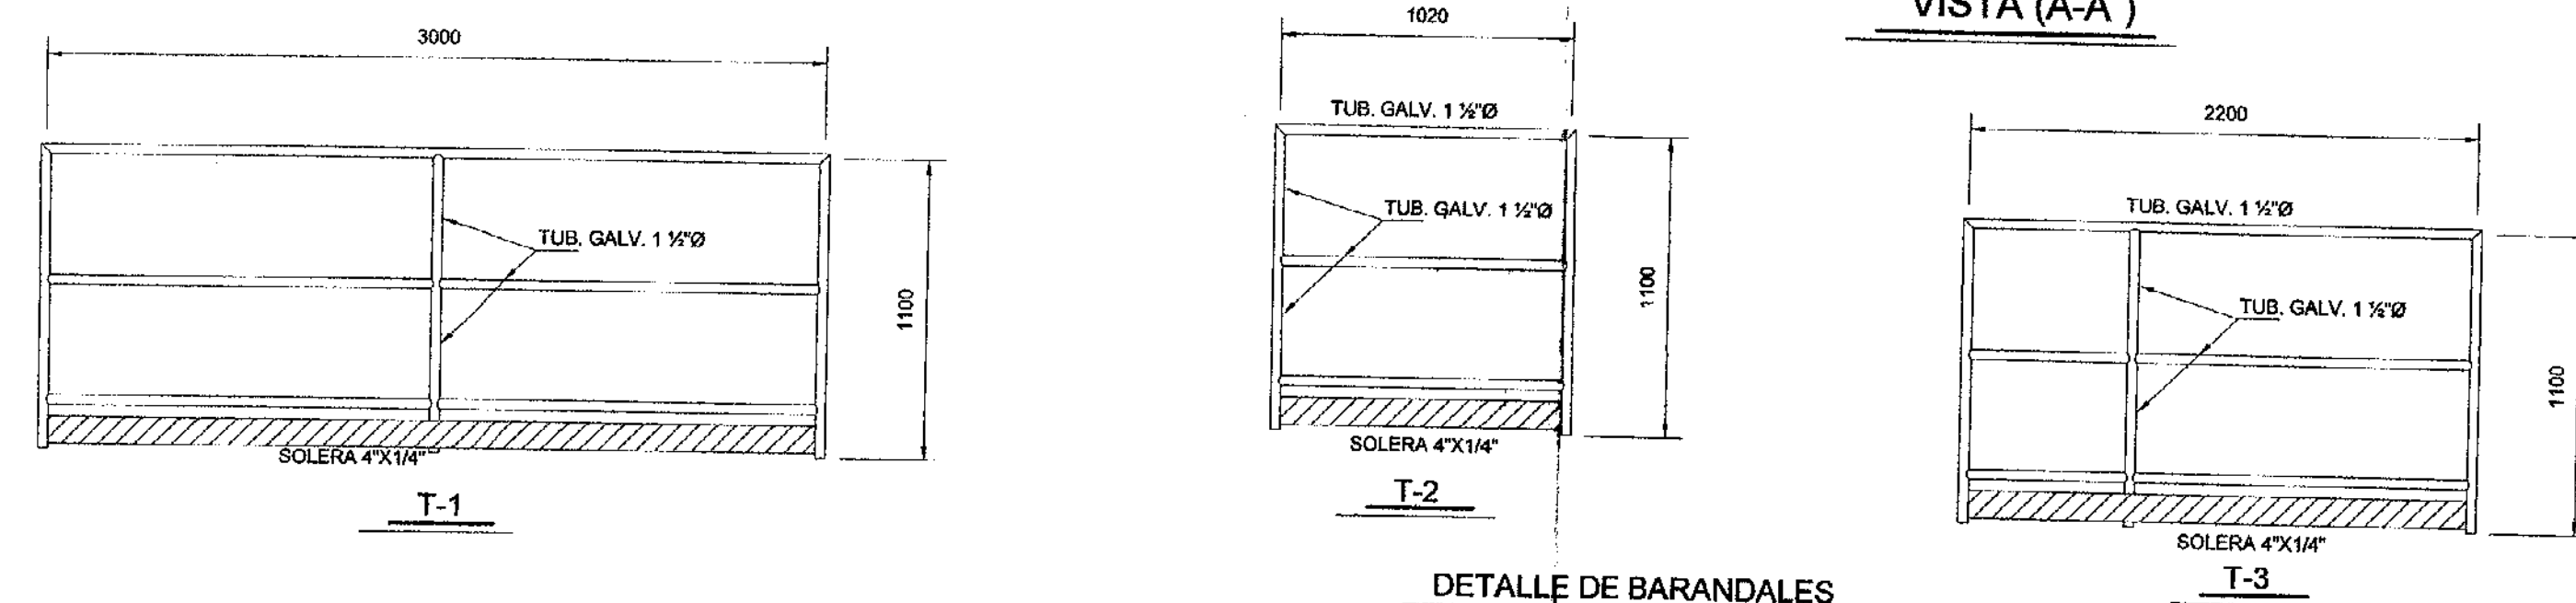


DETALLE DE BARANDALES

FECHA	REVISIONES				DIBUJOS DE REFERENCIA			
MCA.	DESCRIPCIÓN	FECHA	FOR	Vo.Ba.	NUM.	DESCRIPCIÓN		
31/03/09	1 AS-BUILT	31/03/09	H.M.G.	J.S.M.	EK-TA-00-0015-1	PLANTA Y ELEVACIÓN ESTRUCTURAL DEL NIVEL (+) 25.720 DE LA PLATAFORMA EK-TA		



DIBUJÓ.	A.V.H.
PROY.	A.V.H.
REVISÓ.	ING. C.J.C.P.
COORD. INGR.	ING. V.O.A.
SUPERV. PEP.	ING. J.M.C.H.
ESCALA:	S/E ACOT. EN mm

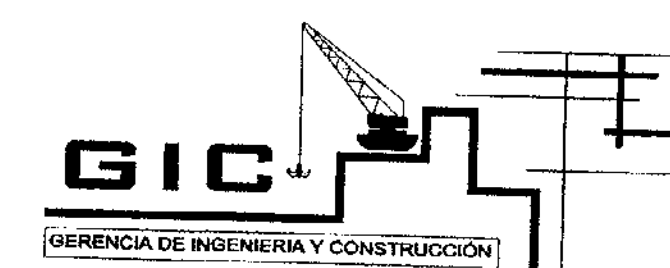

DIB. ELAB. EN: CD. DEL CARMEN, CAMPECHE MARZO 2009

AS-BUILT DE LA PLATAFORMA EK-TA
PLANTA Y ELEVACIÓN ESTRUCTURAL DEL NIVEL (+) 25.720
DE LA PLATAFORMA EK-TA.

EK-TA-00-G016-2

REV.
1