




ELEVACION "A"  
3/32" = 1'-0"

NOTA  
PARA CEDULA DE PLANOS Y NOTAS GENERALES  
VER PLANO E-C260-EA-0000

RECIBIDO  
25 FEB 1993  
SAO EK-BALAM  
INGRIA. DE MANTENIMIENTO  
CD. DEL CARMEN, CAMP.

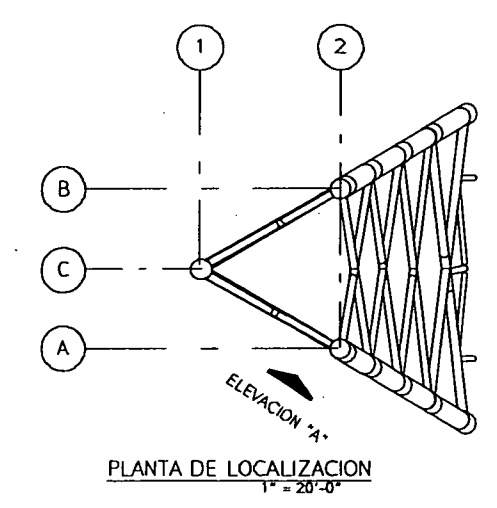

REVISIONES				DIBUJOS DE REFERENCIA				APROBADO POR			
C.P.	FECHA	REVISOR	DESCRIPCION	FECHA	POR	VO. BO.	NUM.	PROY.	SUBC. DE INGEN.	PROYECTO No.	REV
		A/B	COMO SE CONSTRUYO (AS BUILT)	11/MAR/90				REV.	SUPC. GRAL.	BAHIA DE CAMPECHE	A/B
								COORD. ING. M. A. C.			
								APROB. ING. J. A. P.			
								REC.			
								ACOT. EN MIL PARA			
								ORDEN DE TRABAJO No.			
								CONTRATO No.			
								DIBUJO ELABORADO EN:			
								MEXICO, D.F.			
								1994			



PLATAFORMA RECUPERADORA DE POZOS  
TRIPODE EK - TA  
ELEVACION DE LA SUBESTRUCTURA  
EJE "C-1" "A-2"