


ELEVACION "B"
3/32" = 1'-0"

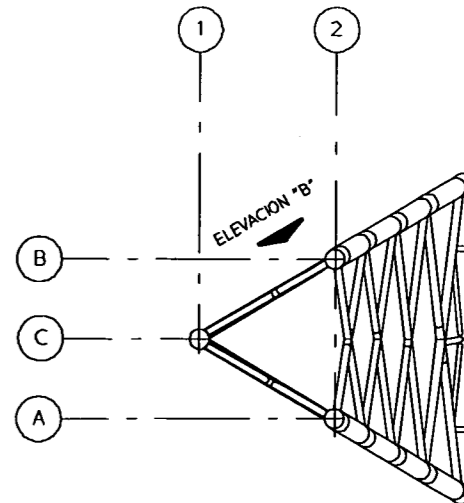

PLANTA DE LOCALIZACION
1" = 20'-0"

PEMEX
EXPLORACIÓN Y PRODUCCIÓN
REGION MARINA NORESTE
RECIBIDO

15 SEP 1997
SAO EK-BALAM
INGRIA. DE MANTENIMIENTO
CD. DEL CARMEN, CAMP.

NOTA
PARA CEDULA DE PLANOS Y NOTAS GENERALES VER PLANO
E-C240-EA-0000

C.P.	FECHA	REVISIONES					NUM.	DIBUJOS DE REFERENCIA		DER.			APROBADO POR		PLATAFORMA RECUPERADORA DE POZOS TRIPODE EK - TA		
		MCA.	DESCRIPCION			FECHA	POR	Yo. Bo.		PROY.			SUBC. DE INGEN.		ELEVACION DE LA SUBESTRUCTURA EJE "B"		
		A/B	COMO SE CONSTRUYO (AS BUILT)			11/MAR/06				REV.					SUPT. C. DEAL.	PROYECTO No. F-0221132 BAHIA DE CAMPECHE	E-C260-EA-1002
										COORD.	ING. M. A. C.		CONTRATO No. _____ ORDEN DE TRABAJO No. _____	DISEÑO ELABORADO POR MEXICO, D.F. 1996			
										APROB.	ING. J. A. P.						
										REC.	ACOT. EN MEX. S.A.						

API
CORPORACION PROFESIONAL
DE INGENIERIA, S.A. DE C.V.

CONTRATO No. _____
ORDEN DE TRABAJO No. _____

PEMEX

EXPLORACION - PRODUCCION

DESENHO ELABORADO POR: MEDCO. D.F. 1994