


PLANTA DE LA SUBESTRUCTURA EN ELEV. (-) 110'-0" (33.528)
1/4" = 1'-0"



PLANTA DE LOCALIZACION
1" = 20'-0"

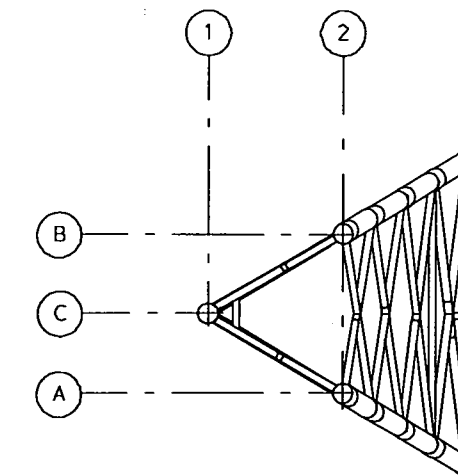

15 SEP 1997

SAO EK-BALAM
INGRIA. DE MANTENIMIENTO
CD. DEL CARMEN, CAMP.

NOTA

PARA CEDULA DE PLANOS Y NOTAS GENERALES VER PLANO
E-C260-EA-0000

C.P.	FECHA	REVISIONES				DIBUJOS DE REFERENCIA				DIB.		APROBADO POR		PLATAFORMA RECUPERADORA DE POZOS TRIPODE EK - TA		REV
		MCA.	DESCRIPCION	FECHA	POR	Vo. Bo.	NUM.			PROY.						
		A/B	COMO SE CONSTRUYO (AS BUILT)	11/MAR/98						REV.				SUBCICLO DE INGENIERIA		PROYECTO No. F-0221132
										COORD.	ING. M. A. C.					
										APROB.	ING. J. A. P.			SUBCICLO DE INGENIERIA		E-C260-EA-1007
										REC.	ACOT. EN MES. ALA					
											CONTRATO No.	DISEÑO ELABORADO POR		BAHIA DE CAMPECHE		A/B
											ORDEN DE TRABAJO No.	MEXICO, D.F.		1994		

