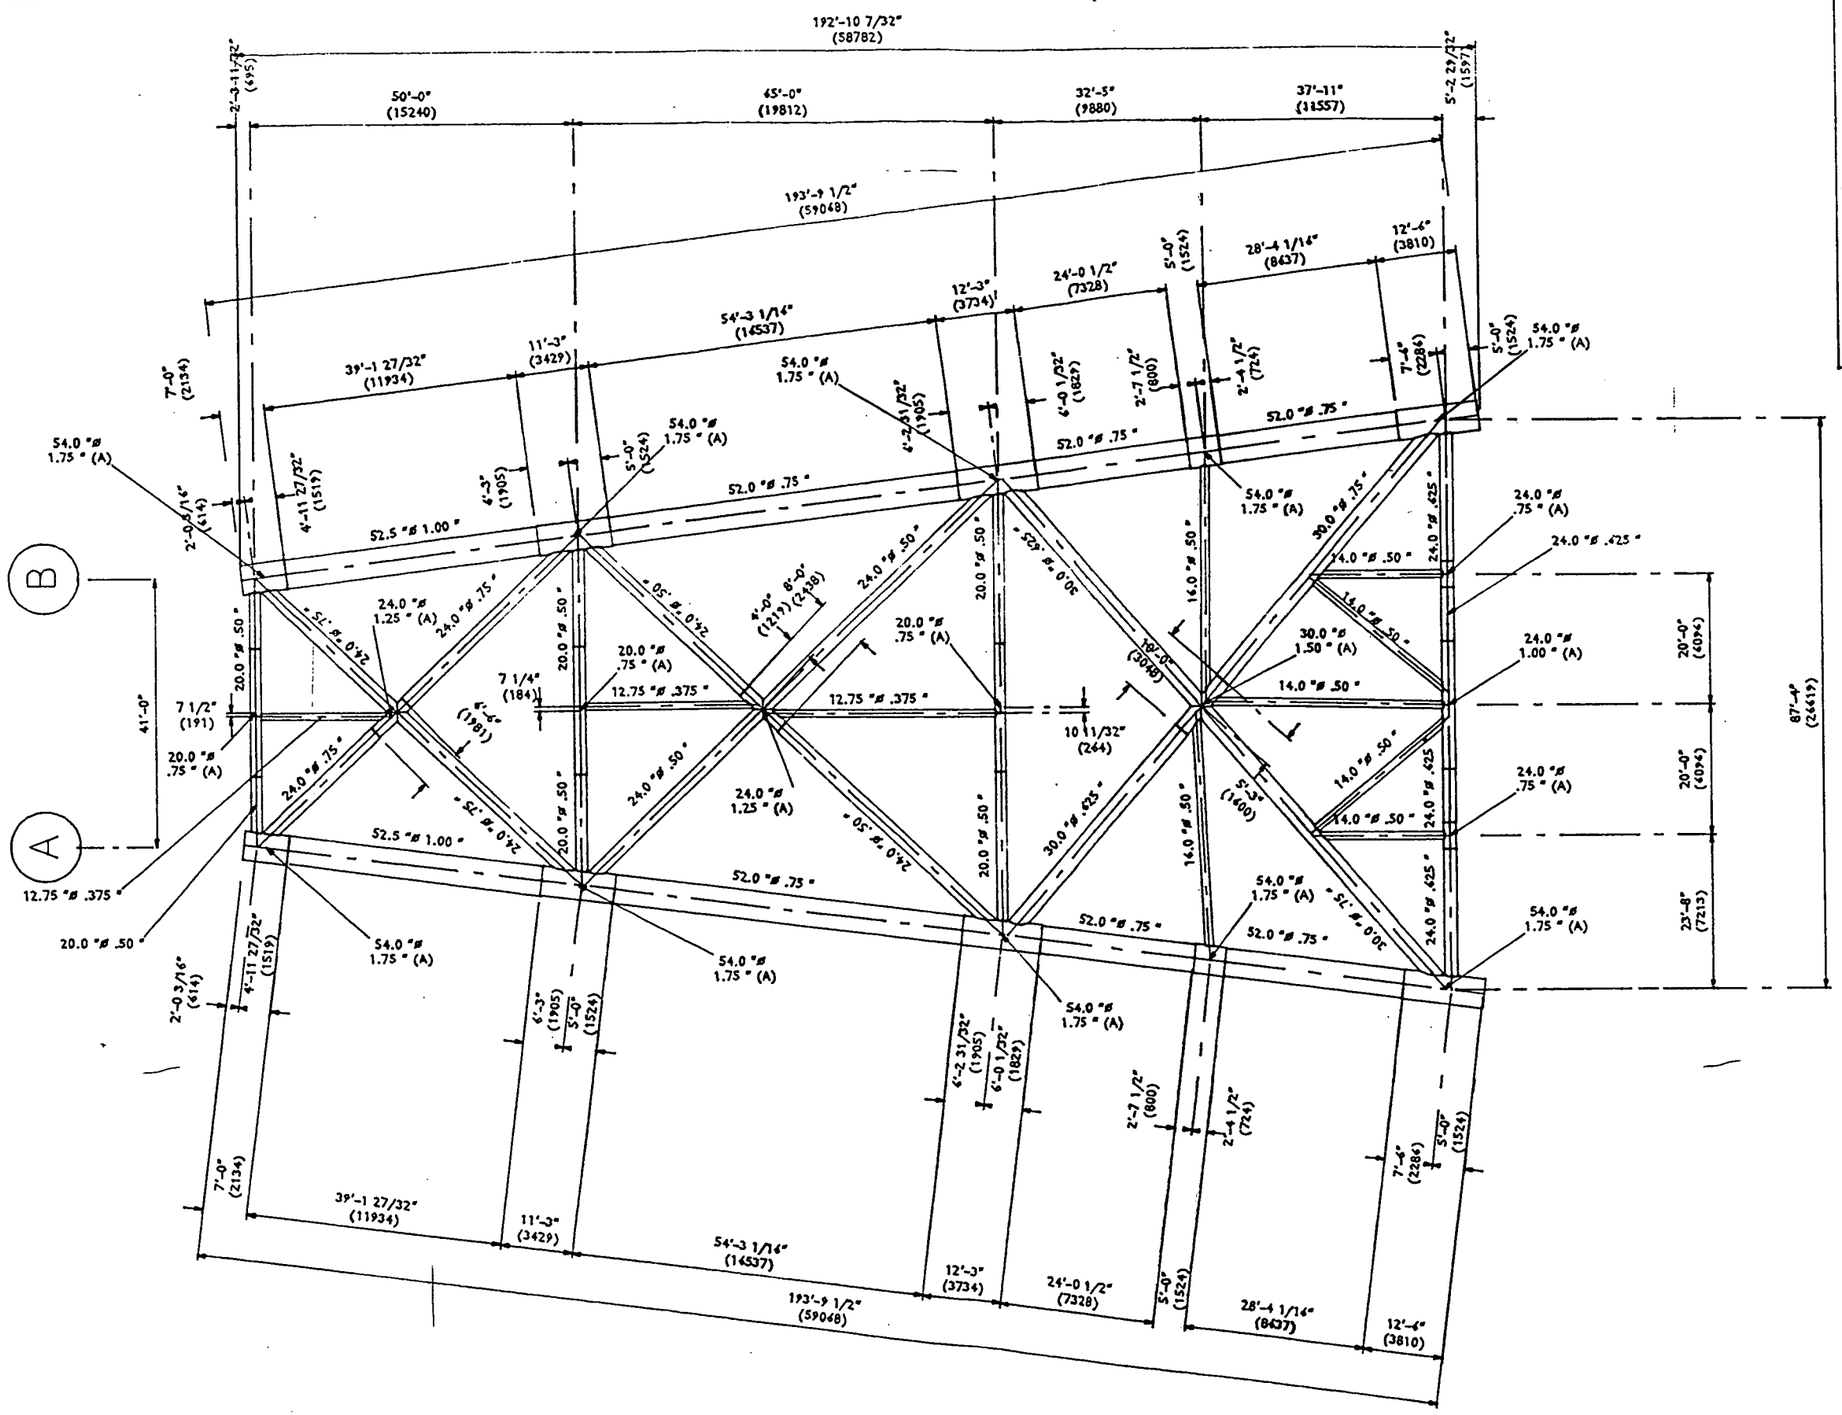

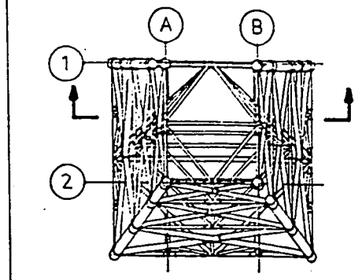

PLANTA DE LOCALIZACION
ESCALA 1"=30'-0"

ELEVACION EJE "1"
ESCALA 3/32"=1'-0"

C.P.	FECHA	REVISIONES					NUM.	DIBUJOS DE REFERENCIA
		NCA.	DESCRIPCION	FECHA	POR	Vo. Bo.		
		A/B	COMO SE CONSTRUYO (AS BUILT)	30/11/95				

DIB. / PROT. / REV. / EXT. ING. M.A.C. / COORD. ING. J.A.P. / ESC. / ACOT. EN

CORPORACION PROFESIONAL DE INGENIERIA, S.A. DE C.V.

CONTRATO No. / ORDEN DE TRABAJO No.

PEMEX
EXPLORACION Y PRODUCCION

DIBUJO ELABORADO EN: MEXICO D.F.

Vo. Bo. / IDA. / SUPERVISOR / IDA. / SUBGRAL. DE MANTENIMIENTO

PLATAFORMA RECUPERADORA DE POZOS
TETRAPODO BALAM - TD
ELEVACION DE LA SUBESTRUCTURA
EJE "1"

PROYECTO No. F-0221134
BAHIA DE CAMPECHE

E-C260-EA-1001

REV A/B