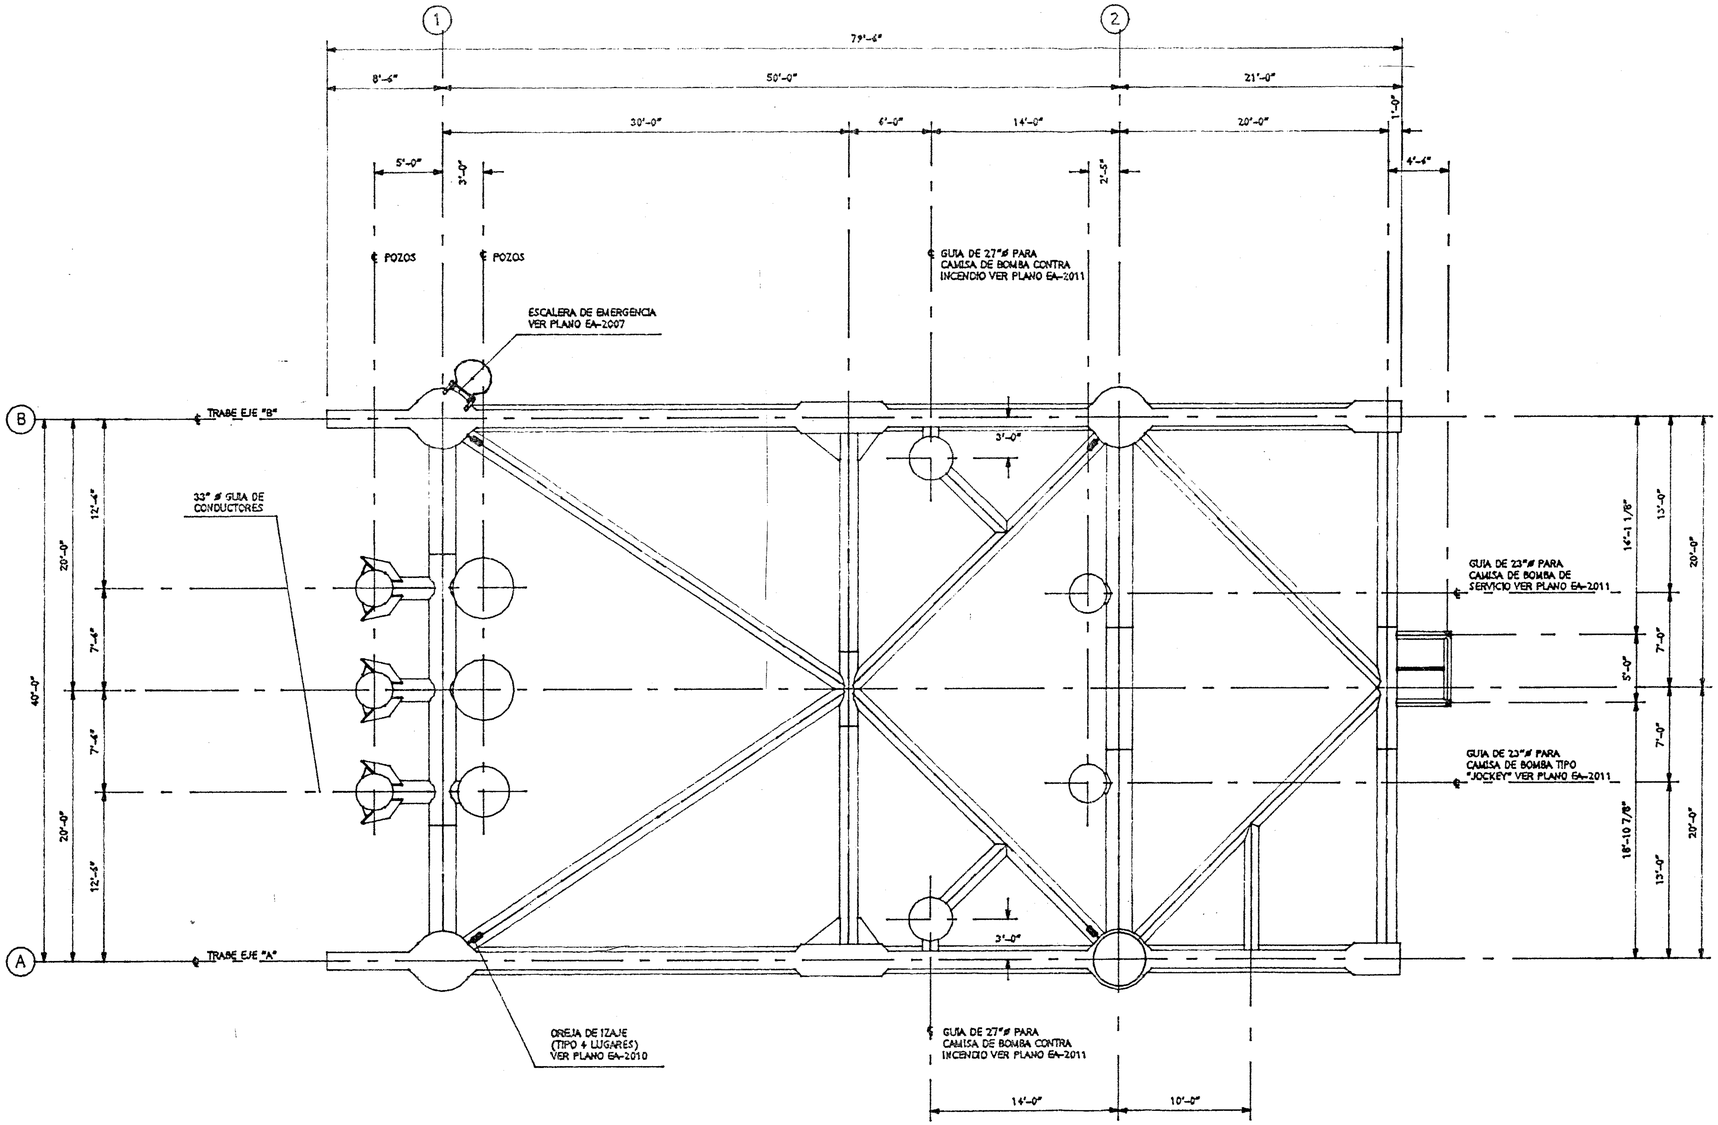

PLANTA ESTRUCTURAL DE CUBIERTA NIVEL SUBACERO

NIVEL SUPERIOR DE SUBACERO (+) 50'-0 1/8" (15.243) ESC. 3/16" = 1'-0"

NOTA

PARA CEDULA DE PLANOS Y NOTAS GENERALES VERPLANO E-C240-EA-0000

C.P.	FECHA	REVISIONES					NUM.	DIBUJOS DE REFERENCIA
		MCA.	DESCRIPCION	FECHA	POR	Vo. Bo.		
		A/B	COMO SE CONSTRUYO (AS BUILT)	30/11/95				

DIB.	Nestor	
PROY.	ING. A. C. F.	
REV.	ING. M. P. P.	
COORD.	ING. M.A.C.	
APROB.	ING. J.A.P.	
ESC.	ACOT. EN PIES, PULG. (salvo, cm)	

CORPORACION PROFESIONAL DE INGENIERIA, S.A. DE C.V.

CONTRATO No.

ORDEN DE TRABAJO No.

PEMEX

EXPLORACION - PRODUCCION

DIBUJO ELABORADO EN: MEXICO, D.F. 1995

APROBADO POR

GERENCIA DE PROYECTO

GERENCIA GRAL.

SUPTCIA GRAL.

PLATAFORMA RECUPERADORA DE POZOS
TETRAPODO BALAM - TD
PLANTA ESTRUCTURAL DE CUBIERTA
NIVEL SUBACERO

PROYECTO No. F-0221134

BAHIA DE CAMPECHE

E-C260-EA-2002

REV. A/B