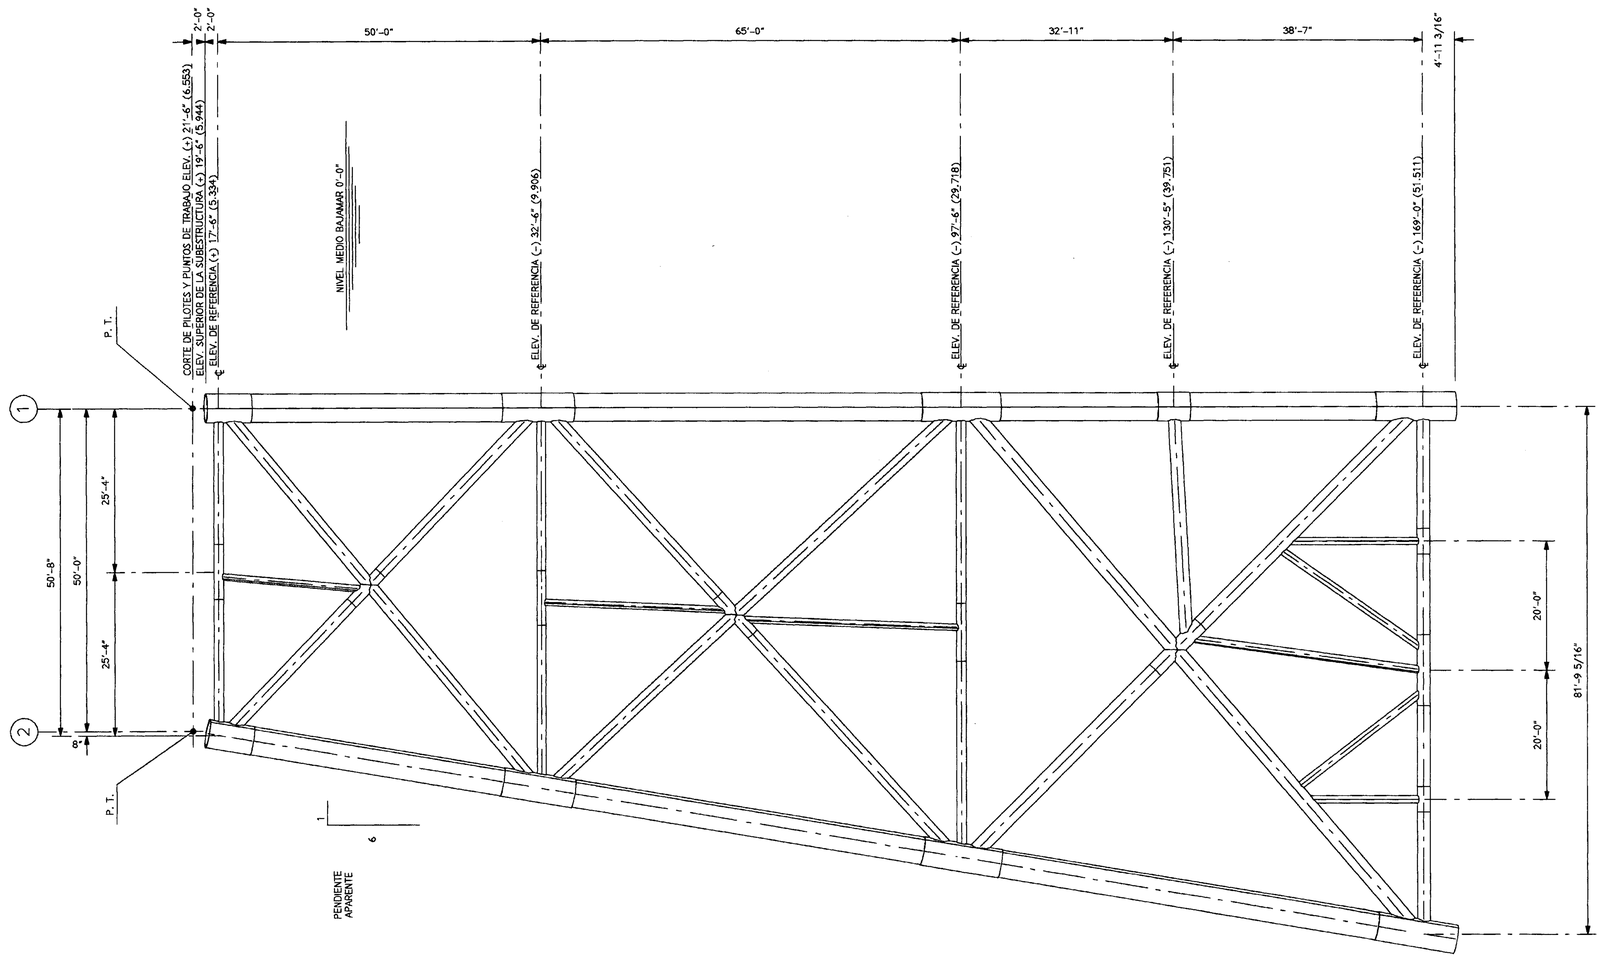

ELEVACION EJE "A"
ESC. 3/32 = 1'-0"

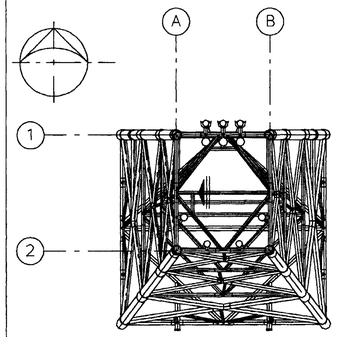

CROQUIS DE LOCALIZACION
ESC. 1" = 30'-0"

NOTA

PARA CEDULA DE PLANOS Y NOTAS GENERALES VER PLANO
E-C260-EA-0000

C. P.	FECHA	REVISIONES					NUM.	DIBUJOS DE REFERENCIA
		MCA.	DESCRIPCION	FECHA	POR	Vo. Bo.		
		A/B	COMO SE CONSTRUYO (AS BUILT)	30/11/95				

DIB.	Hector	
PROY.	ING. G.A.A.	
REV.	ING. M.P.P.	
COORD.	ING M.A.C.	
APROB.	ING J.A.P.	
ESC.	ACOT. EN PIES, PULG. (mts. mm)	

CORPORACION PROFESIONAL DE INGENIERIA, S.A. DE C.V.

CONTRATO No.

ORDEN DE TRABAJO No.

PEMEX

EXPLORACION - PRODUCCION

DIBUJO ELABORADO EN: MEXICO, D.F. 1995

APROBADO POR

SUBGCIA DE INGNIA.

SUPTCIA GRAL.

SAO EK-BALAM INGNIA. DE MANTENIMIENTO CD. DEL CARMEN, CAMP.

PLATAFORMA RECUPERADORA DE POZOS
TETRAPODO BALAM - TE
ELEVACION DE LA SUBESTRUCTURA
EJE " A "

PROYECTO No. F-0221133

BAHIA DE CAMPECHE

E-C260-EA-1003

REV A/B