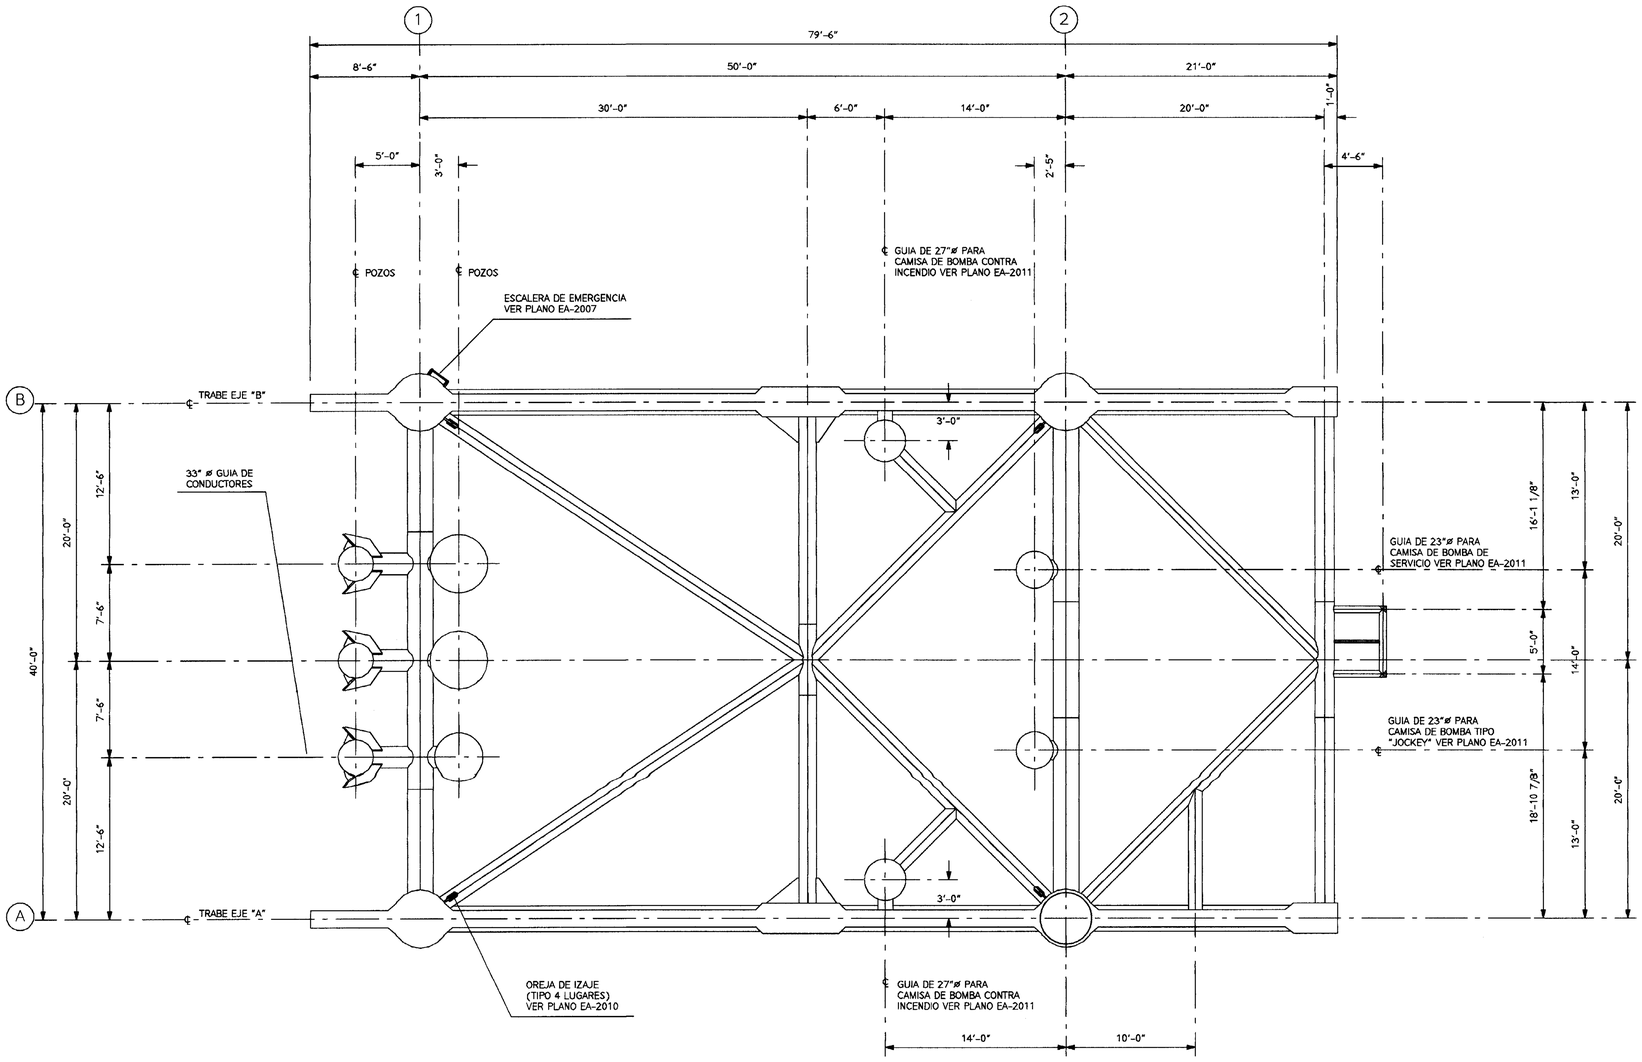

PLANTA ESTRUCTURAL DE CUBIERTA NIVEL SUBACERO

NIVEL SUPERIOR DE SUBACERO (+) 50'-0 1/8" (15.243) ESC. 3/16" = 1'-0"

N O T A

PARA CEDULA DE PLANOS Y NOTAS GENERALES VER PLANO E-C260-EA-0000

C. P.	FECHA	MCA.	REVISIONES DESCRIPCION	FECHA	POR	Vo. Bo.	NUM.	DIBUJOS DE REFERENCIA
		A/B	COMO SE CONSTRUYO (AS BUILT)	30/11/95	JAP			

DIB.	Hector		
PROY.	ING. A. C. F.		
REV.	ING. M. P. P.		
COORD.	ING M.A.C.		
APROB.	ING J.A.P.		
ESC.	ACOT. EN MES. M.U.D. (mts. mm)		

CORPORACION PROFESIONAL DE INGENIERIA, S.A. DE C.V.

CONTRATO No.

ORDEN DE TRABAJO No.

PEMEX

EXPLORACION - PRODUCCION

DIBUJO ELABORADO EN: MEXICO, D.F. 1995

APROBADO POR

SUBGCIA DE INGRIAL

SUPTCIA GRAL.

SAO EX-BALAM INGRIA. DE MANTENIMIENTO CD. DEL CARMEN, CAMP.

PLATAFORMA RECUPERADORA DE POZOS
TETRAPODO BALAM - TE
PLANTA ESTRUCTURAL DE CUBIERTA
NIVEL SUBACERO

PROYECTO No. F-0221133

BAHIA DE CAMPECHE

E-C260-EA-2002

REV A/B