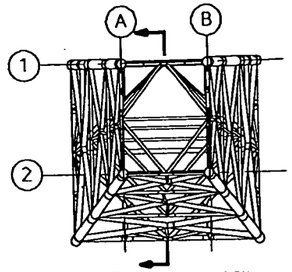

PLANTA DE LOCALIZACION
ESCALA 1"=30'-0"

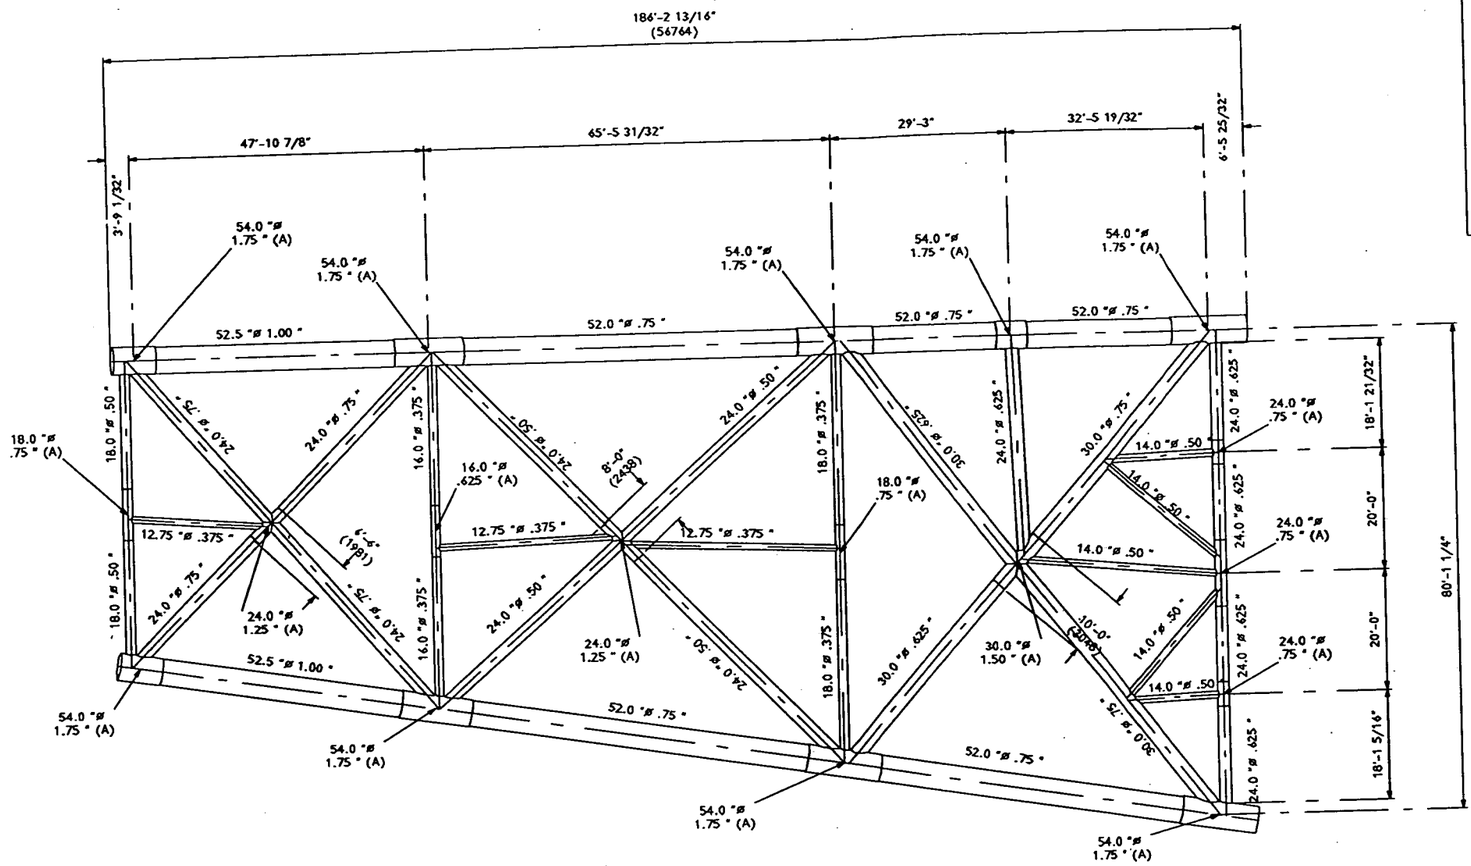

ELEVACION EJE "A"
ESCALA 3/32"=1'-0"

PEMEX
REGION MARINA NORESTE
RECIBIDO
25 FEB 1993
SAO EK-BALAM
INGRIA. DE MANTENIMIENTO
CD. DEL CARMEN, CAMP.

PEMEX
EXPLORACION Y PRODUCCION
REGION MARINA NORESTE
RECIBIDO
15 SEP 1997
SAO EK-BALAM
INGRIA. DE MANTENIMIENTO
CD. DEL CARMEN, CAMP.

C.P.	FECHA	MCA.	REVISIONES DESCRIPCION	FECHA	POR	Vo. Bo.	NUM.	DIBUJOS DE REFERENCIA
		A/B	COMO SE CONSTRUYO (AS BUILT)	30/11/95				

DIB. | PROY. | REV. | REV. | COORD. ING. M.A.C. | ESC. ACOT. EN

CORPORACION PROFESIONAL DE INGENIERIA, S.A. DE C.V.
CONTRATO No.
ORDEN DE TRABAJO No.

PEMEX
EXPLORACION Y PRODUCCION
DIBUJO ELABORADO EN: MEXICO D.F.

Vo. Bo.
DTO.
SUPERVISOR
DTO.
SUPERVISOR DE MANTENIMIENTO

PLATAFORMA RECUPERADORA DE POZOS
TETRAPODO BALAM - TB
ELEVACION DE LA SUBESTRUCTURA
EJE "A"

PROYECTO No. F-0221127
BAHIA DE CAMPECHE

E-C260-EA-1003

REV A/B