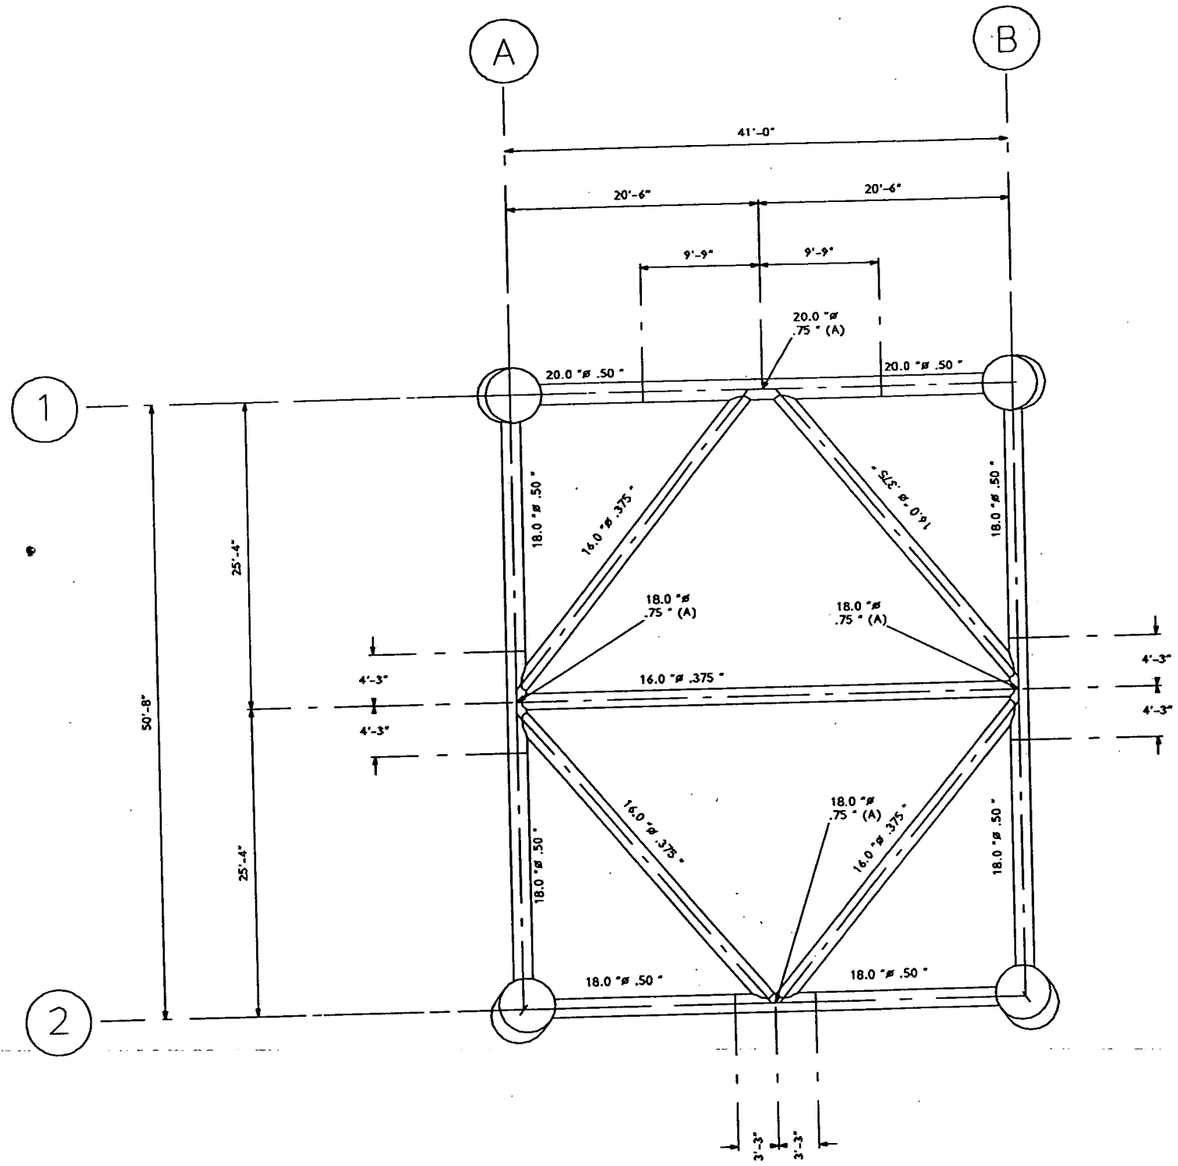

ELEVACION +17'-10"
ESCALA 3/16"=1'-0"

PEMEX EXPLORACION Y PRODUCCION
REGION MARINA NORESTE
RECIBIDO
25 FEB 1993
SAO EK-BALAM
INGRIA. DE MANTENIMIENTO
CD. DEL CARMEN, CAMP.

PEMEX EXPLORACION Y PRODUCCION
REGION MARINA NORESTE
RECIBIDO
15-SEP 1997
SAO EK-BALAM
INGRIA. DE MANTENIMIENTO
CD. DEL CARMEN, CAMP.

C.P.	FECHA	REVISIONES MCA.	DESCRIPCION	FECHA	POR	Vo. Bo.	NUM.	DIBUJOS DE REFERENCIA
		A/B	COMO SE CONSTRUYO (AS BUILT)	30/11/95				

DIB.		
PROY.		
REV.		
REV.	ING. M.A.C.	
COORD.	ING. J.A.P.	
ESC.	ACOT. EN	

CORPORACION PROFESIONAL DE INGENIERIA, S.A. DE C.V.
CONTRATO No.
ORDEN DE TRABAJO No.

PEMEX EXPLORACION Y PRODUCCION
DIBUJO ELABORADO EN: MEXICO D.F.

Vo. Bo.	
DTO.	
SUPERVISOR	
DTO.	
SUBGTA. DE MANTENIMIENTO	

PLATAFORMA RECUPERADORA DE POZOS
TETRAPODO BALAM - TB
PLANTA DE LA SUBESTRUCTURA
ELEVACION (+) 17'-10" (5.436)

PROYECTO No. F-0221127
BAHIA DE CAMPECHE

E-C260-EA-1005

REV A/B