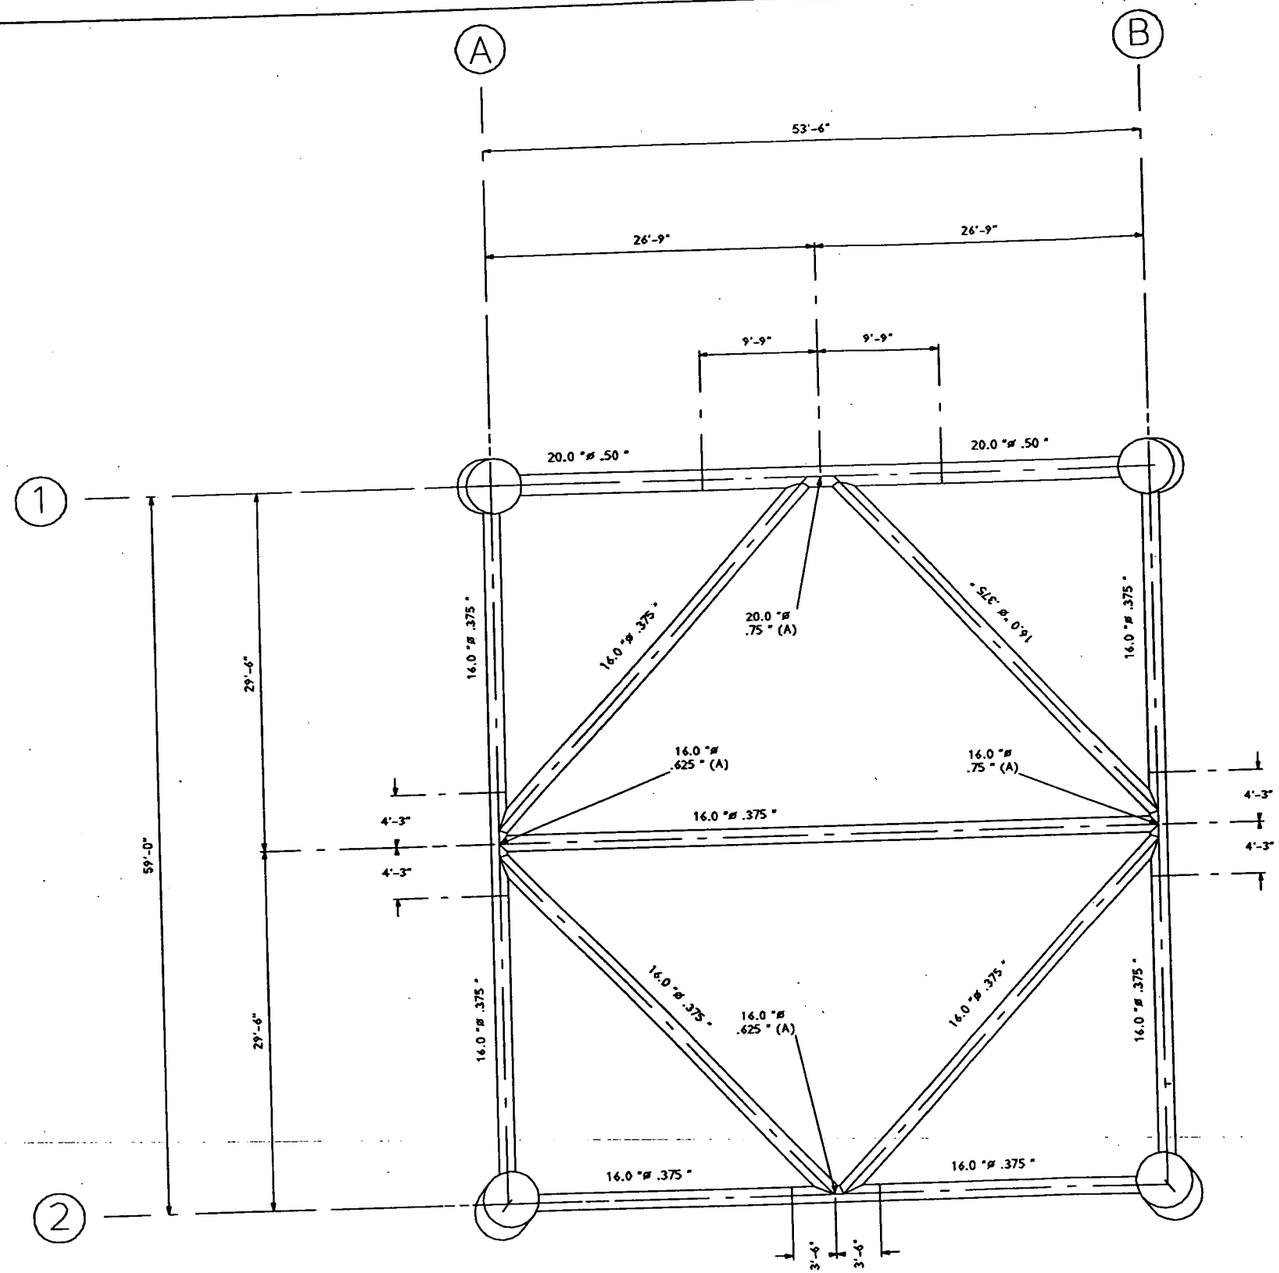

ELEVACION -32'-2"
ESCALA 3/16"=1'-0"

C.P.	FECHA	REVISIONES MCA.	DESCRIPCION	FECHA	POR	Vo. Bo.	BUM.	DIBUJOS DE REFERENCIA
		A/B	COMO SE CONSTRUYO (AS BUILT)	30/11/96				

DIB.
PROY.
REV.
REV. ING. M.A.C.
COORD. ING. J.A.P.
RESP. ACOT. EN

CORPORACION PROFESIONAL DE INGENIERIA, S.A. DE C.V.

CONTRATO No.
ORDEN DE TRABAJO No.

PEMEX
EXPLORACION Y PRODUCCION

DIBUJO ELABORADO EN MEXICO D.F.

Vo. Bo.
DTC.
SUPERVISOR
DTC.
SUBGCIA. DE MANTENIMIENTO

PLATAFORMA RECUPERADORA DE POZOS
TETRAPODO BALAM - TB
PLANTA DE LA SUBESTRUCTURA
ELEVACION (-) 32'-2" (9.804)

PROYECTO No. F-0221127
BAHIA DE CAMPECHE

E-C260-EA-1006

REV. A/B

PEMEX EXPLORACION Y PRODUCCION REGION MARINA NORESTE RECIBIDO
25 FEB 1993
SAO EK-BALAM
INGRIA. DE MANTENIMIENTO
CD. DEL CARMEN, CAMP.

PEMEX EXPLORACION Y PRODUCCION REGION MARINA NORESTE RECIBIDO
15 SEP 1997
SAO EK-BALAM
INGRIA. DE MANTENIMIENTO
CD. DEL CARMEN, CAMP.