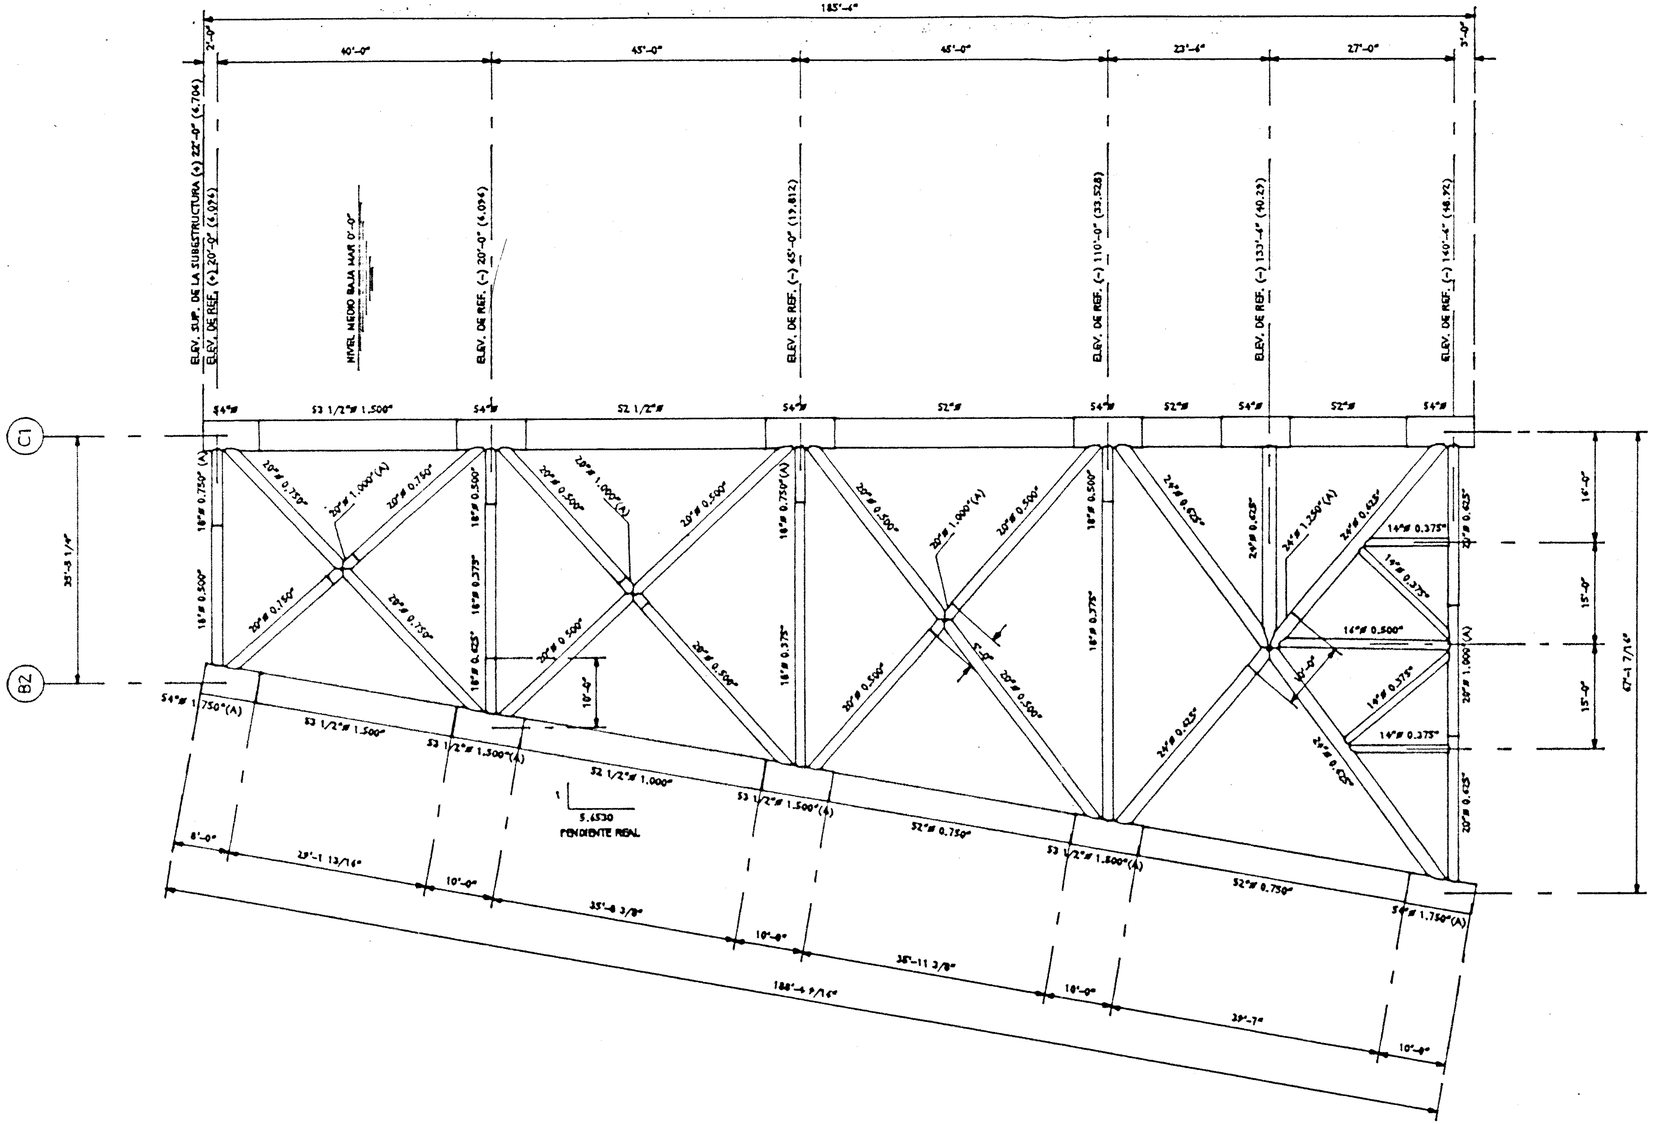

ELEVACION "B"
3/32" = 1'-0"

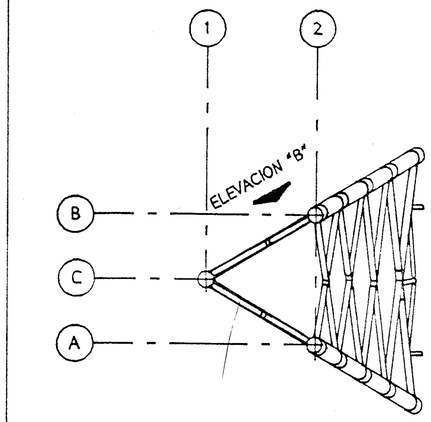

PLANTA DE LOCALIZACION
1" = 20'-0"

NOTA

PARA CEDULA DE PLANOS Y NOTAS GENERALES VER PLANO
E-C260-EA-0000

C. P.	FECHA	REVISIONES				NUM.	DIBUJOS DE REFERENCIA
		NCA.	DESCRIPCION	FECHA	POR	Vo. Bo.	
		A/B	CORTE DE CONCEPTO (AS BUILT)	22/FEB/94			

DIB.
PROY.
REV.
COORD. ING. M. A. C.
APROB. ING. L. A. P.
ESC. ACOT. EN [illegible]

CORPORACION PROFESIONAL DE INGENIERIA, S.A. DE C.V.

CONTRATO No.
ORDEN DE TRABAJO No.

PEMEX
EXPLORACION - PRODUCCION
DIBUJO ELABORADO EN: MEXICO, D.F. 1994

APROBADO POR
[illegible]
[illegible]
[illegible]

PLATAFORMA RECUPERADORA DE POZOS
TRIPODE BALAM - TA
ELEVACION DE LA SUBESTRUCTURA
EJE "B"

PROYECTO No. F-0221137
BAHIA DE CAMPECHE

E-C260-EA-1002

REV
A/B