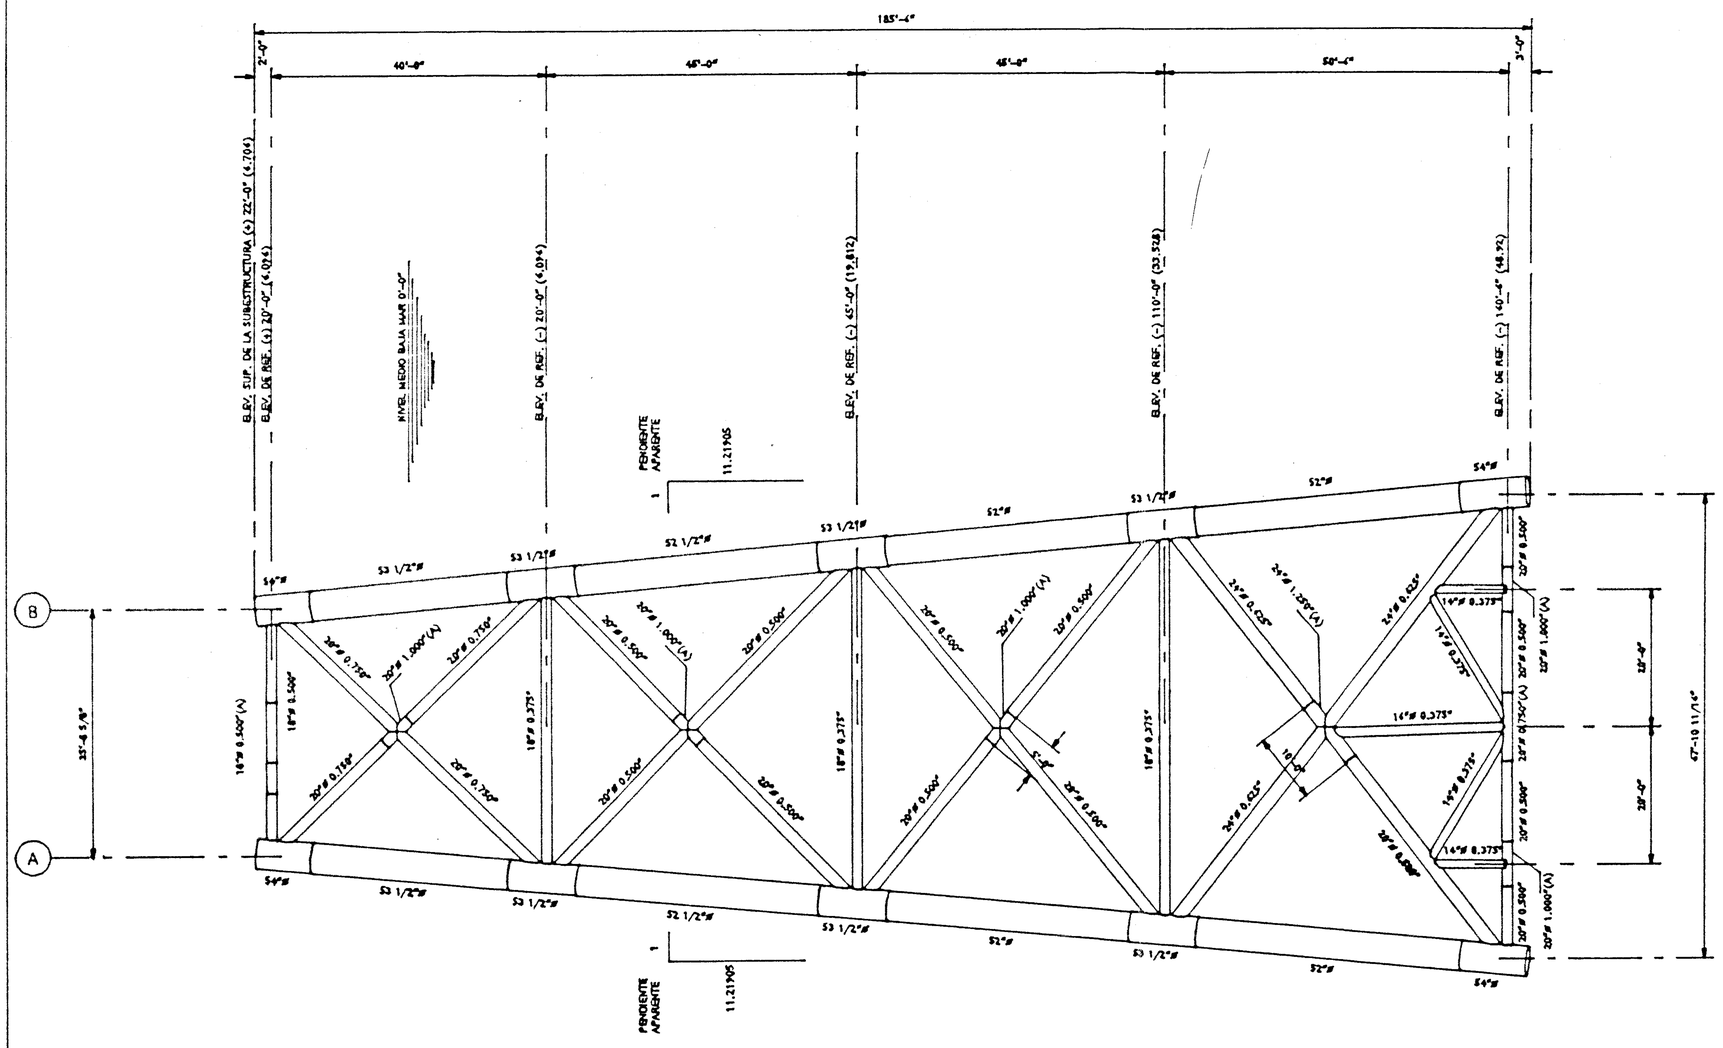

ELEVACION "C"

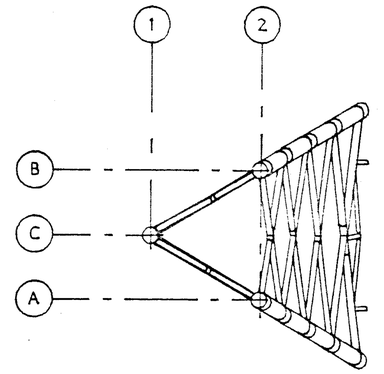

PLANTA DE LOCALIZACION
1" = 20'-0"

ELEVACION "C"
3/32" = 1'-0"

NOTA

PARA CEDULA DE PLANOS Y NOTAS GENERALES VER PLANO E-C260-EA-0000

C.P.	FECHA	REVISIONES				NUM.	DIBUJOS DE REFERENCIA
		MCA.	DESCRIPCION	FECHA	POR	Vo. Bo.	
		A/B	COMO SE CONSTRUYO (AS BUILT)	22/FEB/96			

DIB.
PROY.
REV.
COORD. ING. M. A. C.
APROB. ING. J. A. P.
EXC. ASPT. ESP. PARA PILAS

CORPORACION PROFESIONAL DE INGENIERIA, S.A. DE C.V.

CONTRATO No.
ORDEN DE TRABAJO No.

PEMEX
EXPLORACION - PRODUCCION
DISTRITO ESCOLLERAS ESE MEXICO, D.F. 1994

APROBADO POR

PLATAFORMA RECUPERADORA DE POZOS
TRIPODE BALAM - TA
ELEVACION DE LA SUBESTRUCTURA
EJE "C"

PROYECTO No. F-0221137
BAHIA DE CAMPECHE

E-C260-EA-1003

REV
A/B