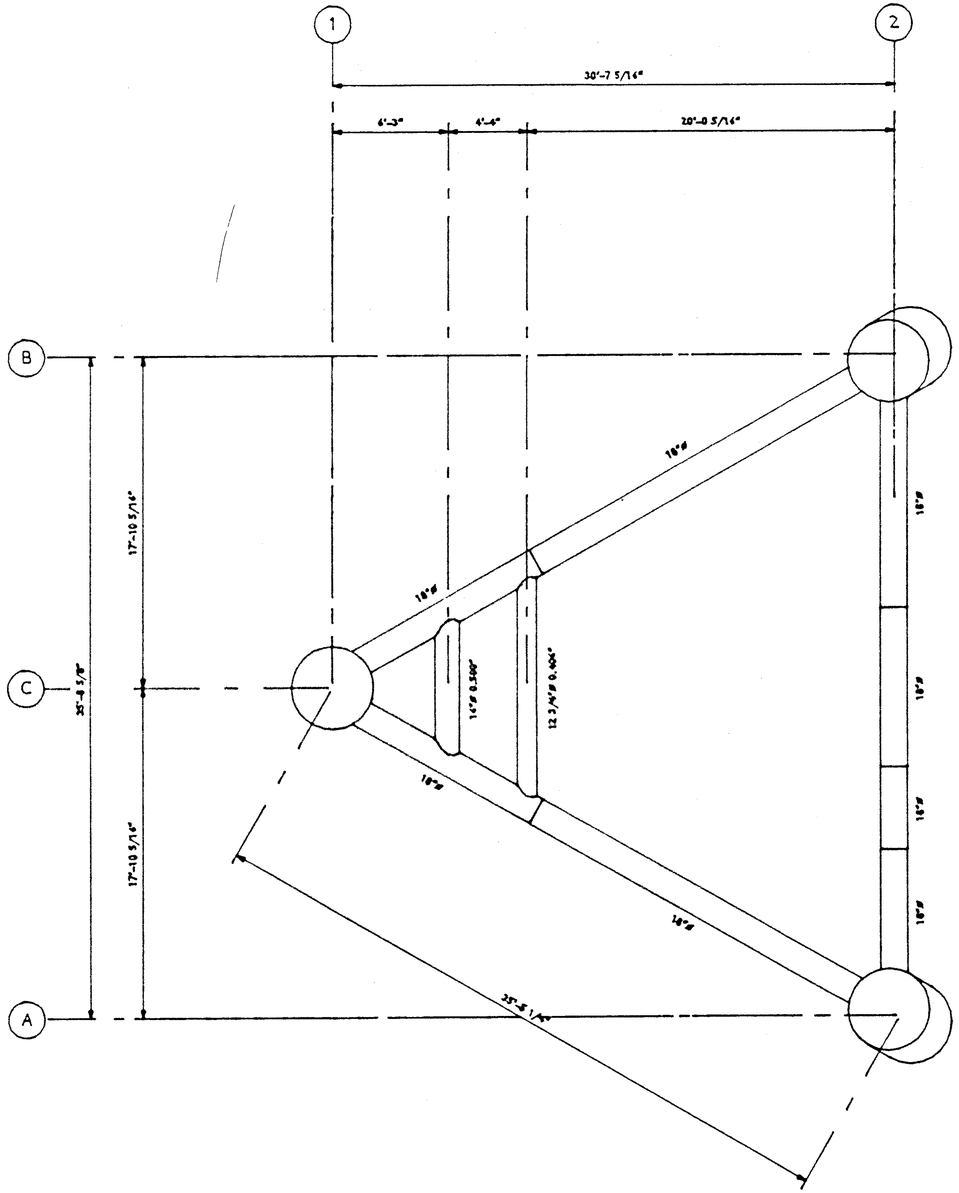

PLANTA DE LA SUBESTRUCTURA EN ELEV. (+) 20'-0" (6.096)

1/4" = 1'-0"

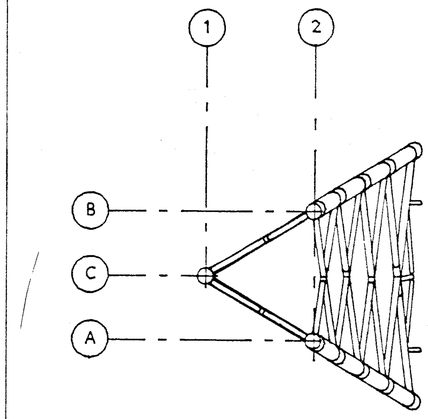

PLANTA DE LOCALIZACION

1" = 20'-0"

NOTA

PARA CEDULA DE PLANOS Y NOTAS GENERALES VER PLANO E-CZ60-EA-0000

C.P.	FECHA	REVISIONES				NUM.	DIBUJOS DE REFERENCIA
		MCA.	DESCRIPCION	FECHA	POR	Vo. Bo.	
		A/B	CAMBIO DE CONTENIDO (AS BUILT)	05/FEB/96			

DIB.
PROY.
REV.
COORD. Ing. M. A. C.
APROB. Ing. J. A. P.
ESC. ACOT. EN MTS. PROY. ACOT. EN

CORPORACION PROFESIONAL DE INGENIERIA, S.A. DE C.V.

CONTRATO No.

ORDEN DE TRABAJO No.

PEMEX

EXPLORACION - PRODUCCION

DIBUJO ELABORADO EN: MEXICO, D.F. 1994

APROBADO POR

PETROLEOS MEXICANOS

DIRECCION GRAL.

PLATAFORMA RECUPERADORA DE POZOS
TRIPODE BALAM - TA

PLANTA DE LA SUBESTRUCTURA EN ELEVACION (+) 20'-0" (6.096)

PROYECTO No. F-0221137

BAHIA DE CAMPECHE

E-C260-EA-1004

REV. A/B