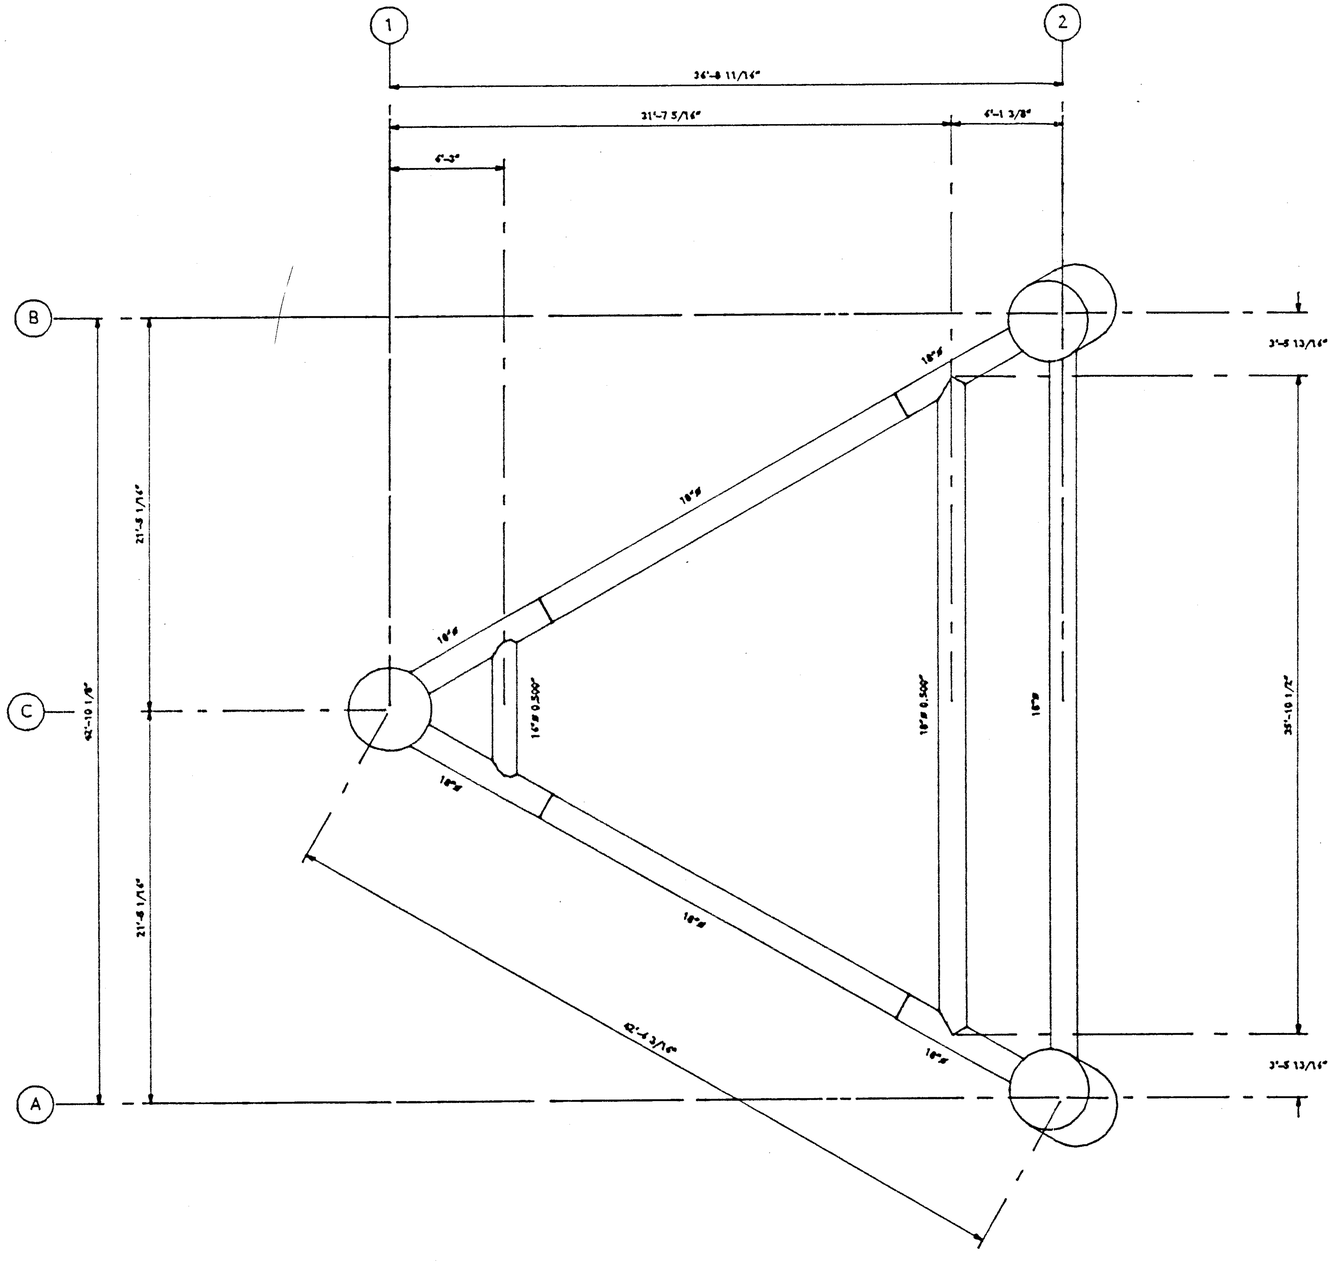

PLANTA DE LA SUBESTRUCTURA EN ELEV. (-) 20'-0" (6.096)

1/4" = 1'-0"

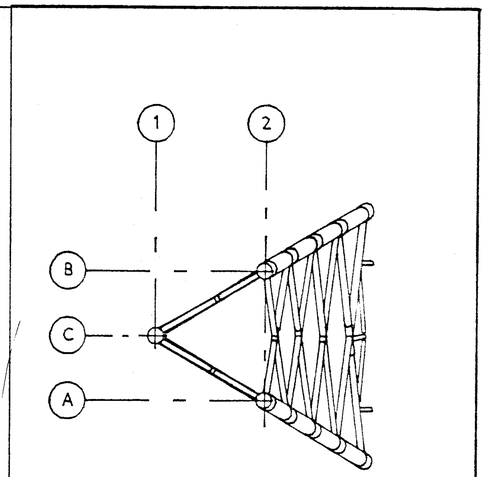

PLANTA DE LOCALIZACION

1" = 20'-0"

NOTA

PARA CEDULA DE PLANOS Y NOTAS GENERALES VER PLANO E-C260-EA-0000

C.P.	FECHA	REVISIONES				NUM.	DIBUJOS DE REFERENCIA
		MCA.	DESCRIPCION	FECHA	POR	Vo. Bo.	
		A/B	CAMB DE CONTRACTO (AS BUILT)	22/FEB/96			

DIB.
PROY.
REV.
CHECO. ING. M. A. C.
APROB. ING. J. A. P.
ESC. ACOT. EN MTS. PIES, PULG. MM, CMS

CORPORACION PROFESIONAL DE INGENIERIA, S.A. DE C.V.

PEMEX

EXPLORACION - PRODUCCION

CONTRATO No.

ORDEN DE TRABAJO No.

DIBUJO ELABORADO EN MEXICO, D.F. 1996

APROBADO POR

GERENCIA DE INGENIERIA

GERENCIA GRAL.

PLATAFORMA RECUPERADORA DE POZOS
TRIPODE BALAM - TA

PLANTA DE LA SUBESTRUCTURA EN ELEVACION (-) 20'-0" (6.096)

PROYECTO No. F-0221137

BAHIA DE CAMPECHE

E-C260-EA-1005

REV A/B