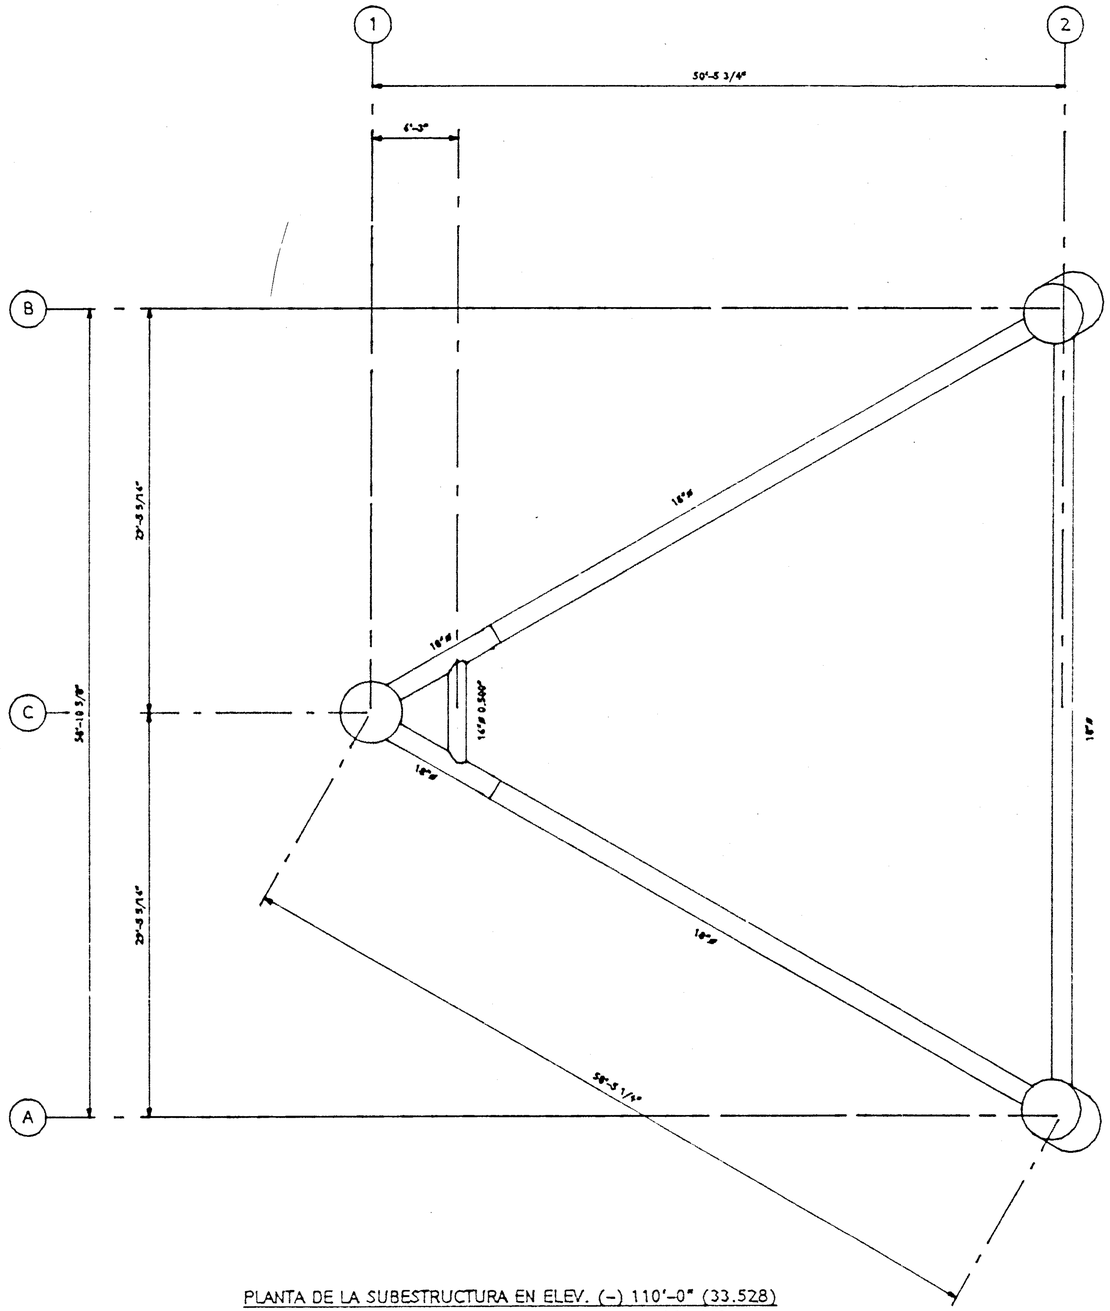

PLANTA DE LA SUBESTRUCTURA EN ELEV. (-) 110'-0" (33.528)

1/4" = 1'-0"

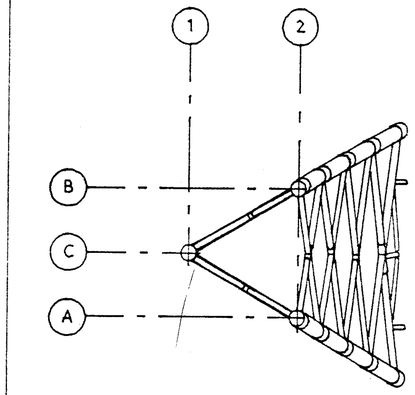

PLANTA DE LOCALIZACION

1" = 20'-0"

NOTA

PARA CEDULA DE PLANOS Y NOTAS GENERALES VER PLANO E-C260-EA-0000

C.P.	FECHA	REVISIONES					NUM.	DIBUJOS DE REFERENCIA
		MCA.	DESCRIPCION	FECHA	POR	Vo. Bo.		
		A/B	COMO SE CONSTRUYO (AS BUILT)	23/FEB/96				

DIB. / PROY. / REV. / COORD. / APROB. / ESC.

CORPORACION PROFESIONAL DE INGENIERIA S.A. DE C.V.

CONTRATO No.

ORDEN DE TRABAJO No.

PEMEX

EXPLORACION - PRODUCCION

DIBUJO ELABORADO EN: MEXICO, D.F. 1996

APROBADO POR

PLATAFORMA RECUPERADORA DE POZOS
TRIPODE BALAM - TA

PLANTA DE LA SUBESTRUCTURA EN ELEVACION (-) 110'-0" (33.528)

PROYECTO No. F-0221137

BAHIA DE CAMPECHE

E-C260-EA-1007

REV A/B