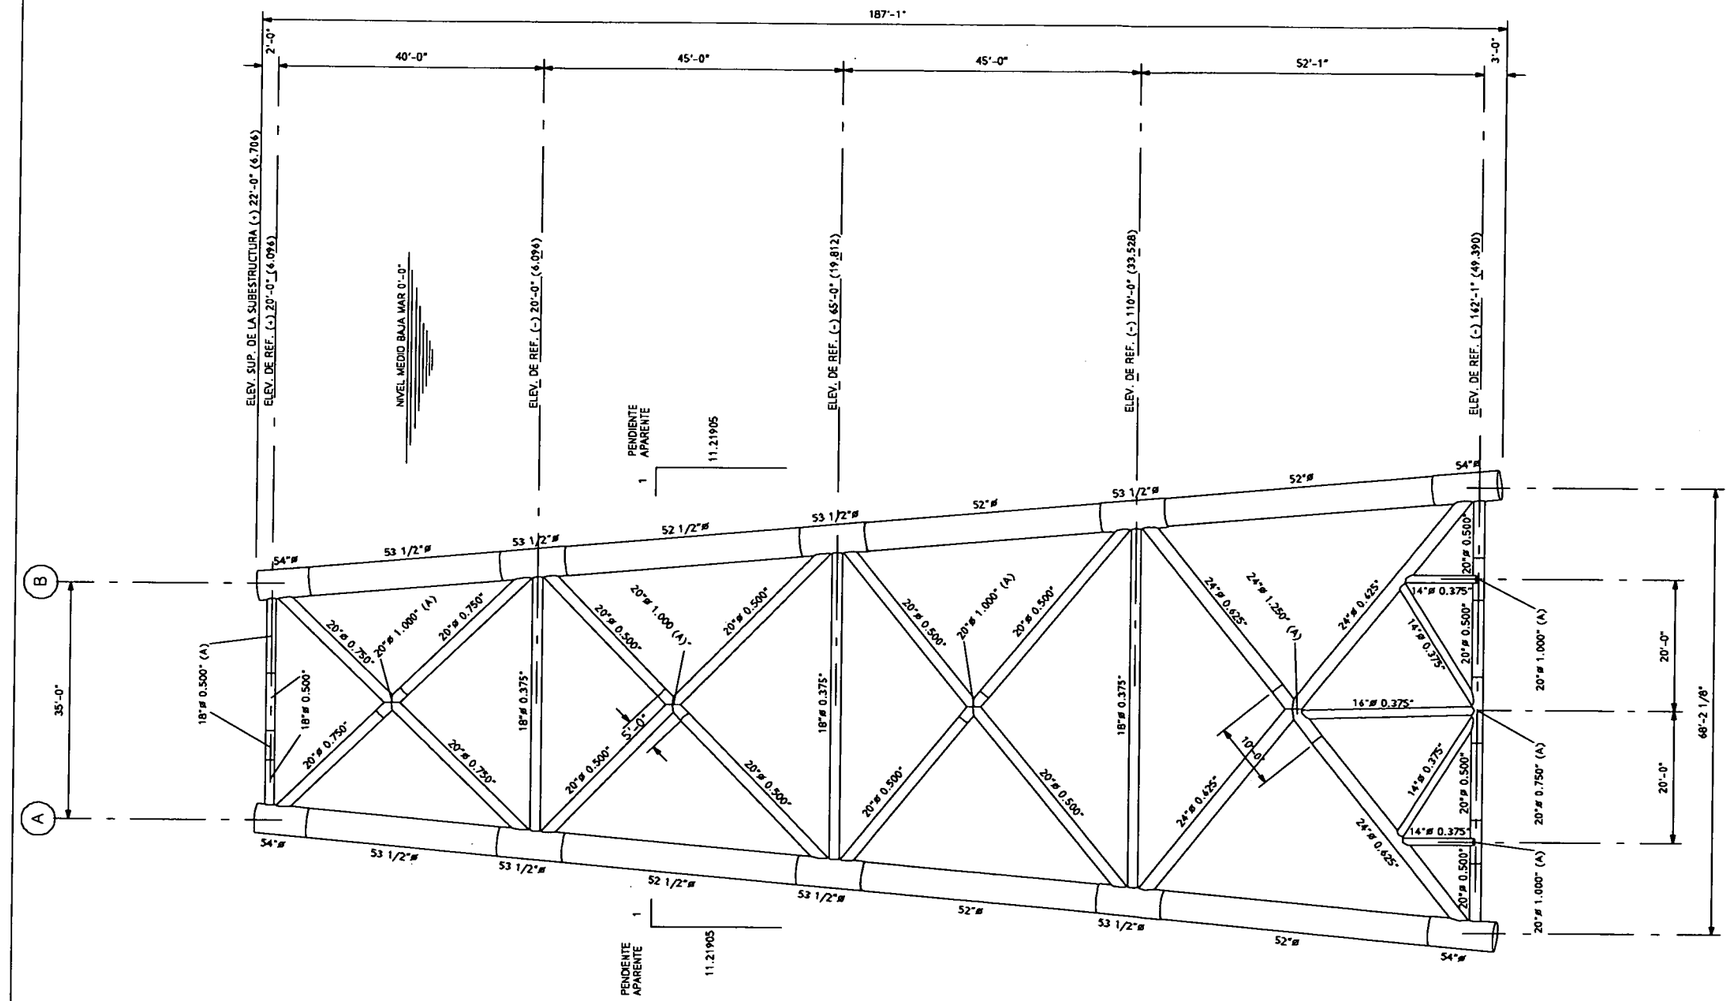

ELEVACION "C"
3/32" = 1'-0"

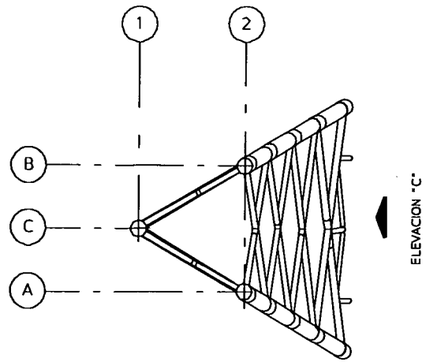

PLANTA DE LOCALIZACION
1" = 20'-0"

PEMEX
EXPLORACION Y PRODUCCION
REGION MARINA NORESTE
RECIBIDO
15 SEP 1997
SAO EK-BALAM
INGRIA. DE MANTENIMIENTO
CD. DEL CARMEN, CAMP.

NOTA

PARA CEDULA DE PLANOS Y NOTAS GENERALES VER PLANO
E-C260-EA-0000

C. P.	FECHA	REVISIONES				NUM.	DIBUJOS DE REFERENCIA
		MCA.	DESCRIPCION	FECHA	POR / Vo. Bo.		
		A/B	COMO SE CONSTRUYO (AS BUILT)	11/MAR/98			

DIB.		
PROY.		
REV.		
COORD.	ING. M. A. C.	
APROB.	ING. J. A. P.	
RSC.	ACOT. EN MEX. M.K.S. (otro sist.)	

CORPORACION PROFESIONAL DE INGENIERIA, S.A. DE C.V.

CONTRATO No.

ORDEN DE TRABAJO No.

PEMEX
EXPLORACION - PRODUCCION

DIBUJO ELABORADO EN: MEXICO, D.F. 1996

APROBADO POR

SUBGCIA DE INGRIA.

SUPTCIA GRAL.

PLATAFORMA RECUPERADORA DE POZOS
TRIPODE EK - TA
ELEVACION DE LA SUBESTRUCTURA
EJE "C"

PROYECTO No. F-0221132
BAHIA DE CAMPECHE

E-C260-EA-1003

REV. A/B