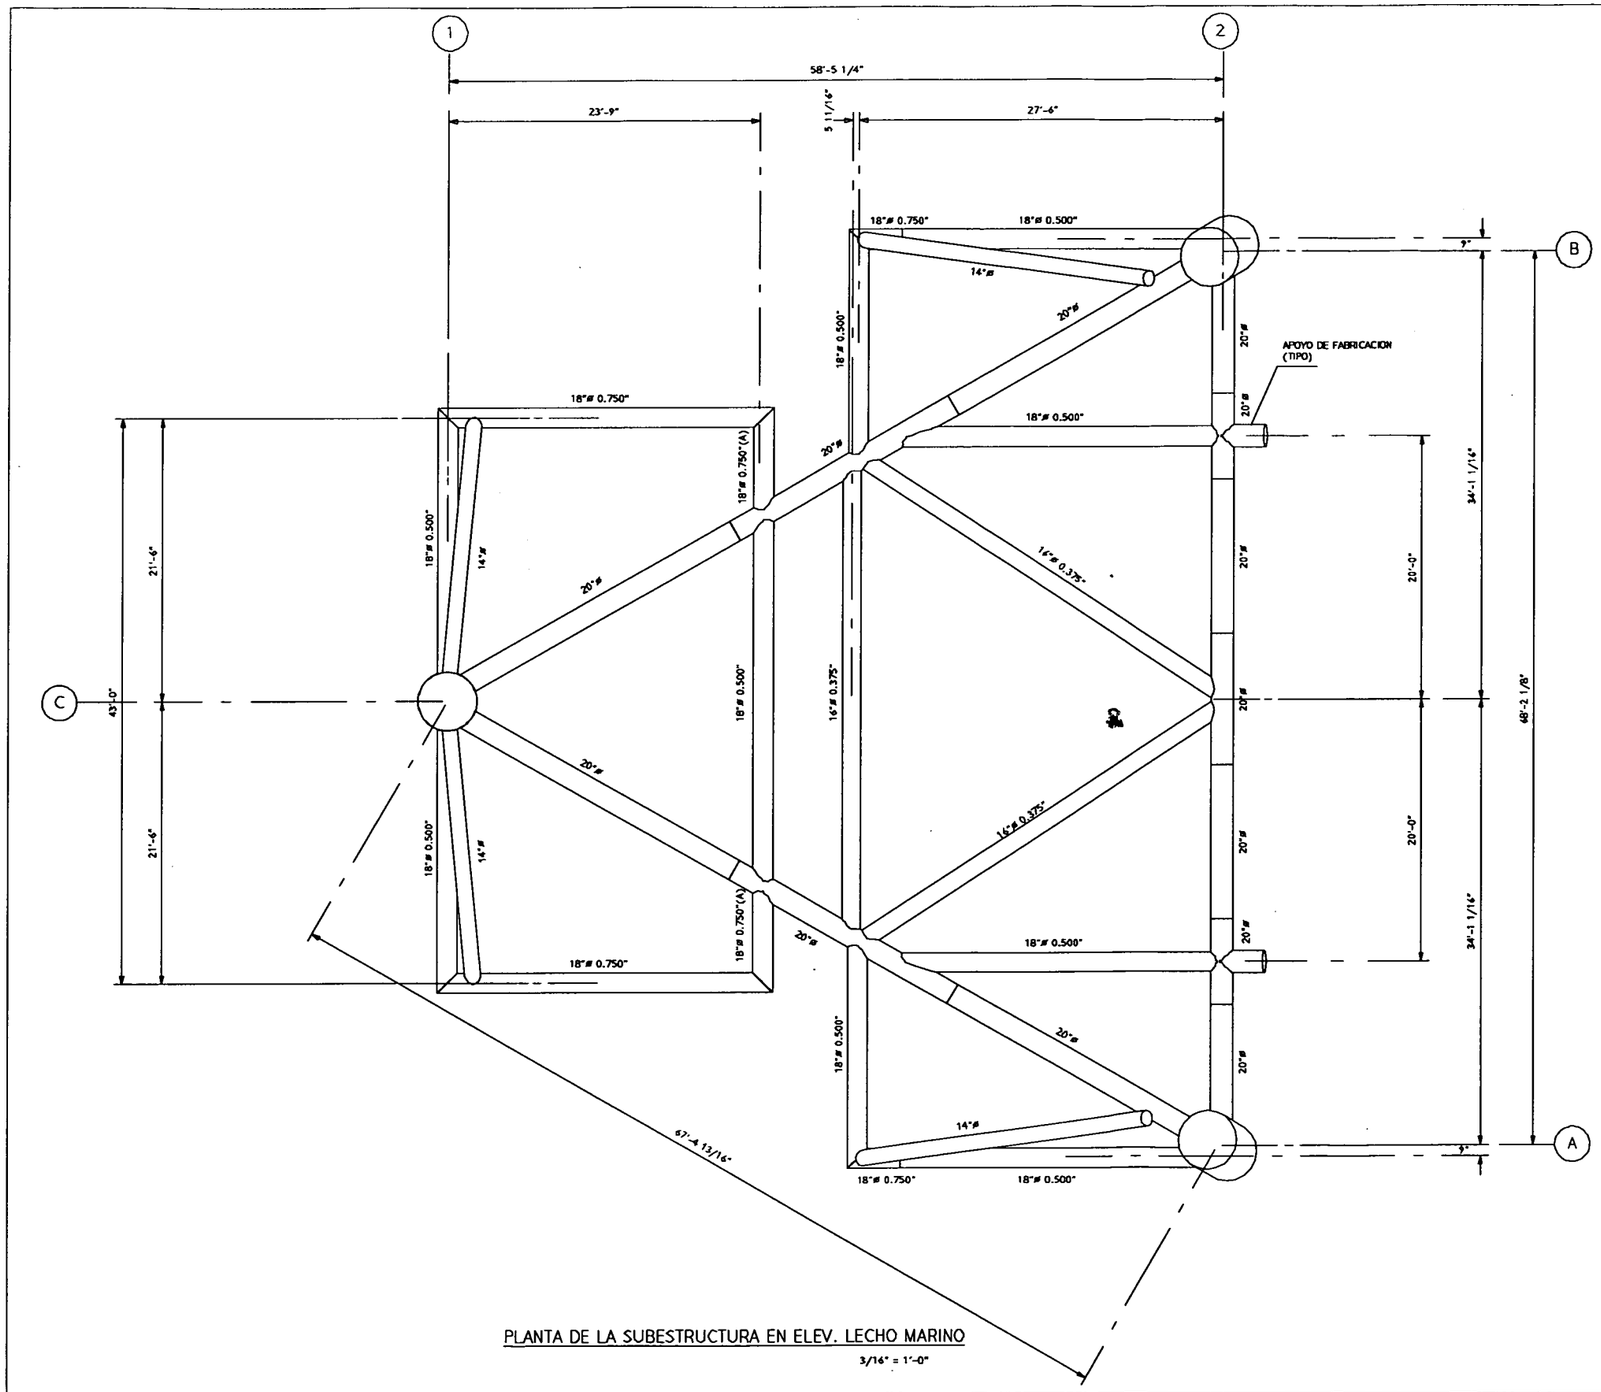

PLANTA DE LA SUBESTRUCTURA EN ELEV. LECHO MARINO

3/16" = 1'-0"

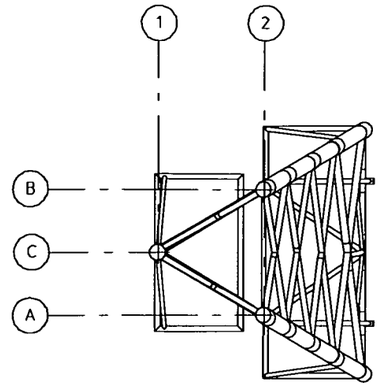

PLANTA DE LOCALIZACION

1" = 20'-0"

PEMEX
EXPLORACION Y PRODUCCION
REGION MARINA NORESTE
RECIBIDO

15 SEP 1997

SAO EK-BALAM
INGRIA. DE MANTENIMIENTO
CD. DEL CARMEN, CAMP.

NOTA

PARA CEDULA DE PLANOS Y NOTAS GENERALES VER PLANO E-C260-EA-0000

C. P.	FECHA	REVISIONES				NUM.	DIBUJOS DE REFERENCIA
		MCA.	DESCRIPCION	FECHA	POR	Vo. Bo.	
		A/B	COMO SE CONSTRUYO (AS BUILT)	11/MAR/98			

DIB. | PROY. | REV. | COORD. ING. M. A. C. | APROB. ING. J. A. P. | ESC. ACOT. EN MCL PLG

CORPORACION PROFESIONAL DE INGENIERIA, S.A. DE C.V.

CONTRATO No.

ORDEN DE TRABAJO No.

PEMEX
EXPLORACION - PRODUCCION

DIBUJO ELABORADO EN: MEXICO, D.F. 1996

APROBADO POR
SUBGCIA DE INGRIA.
SUPTCIA GRAL.

PLATAFORMA RECUPERADORA DE POZOS
TRIPODE EK - TA
PLANTA DE LA SUBESTRUCTURA EN ELEVACION LECHO MARINO

PROYECTO No. F-0221132 | BAHIA DE CAMPECHE | E-C260-EA-1008 | REV A/B