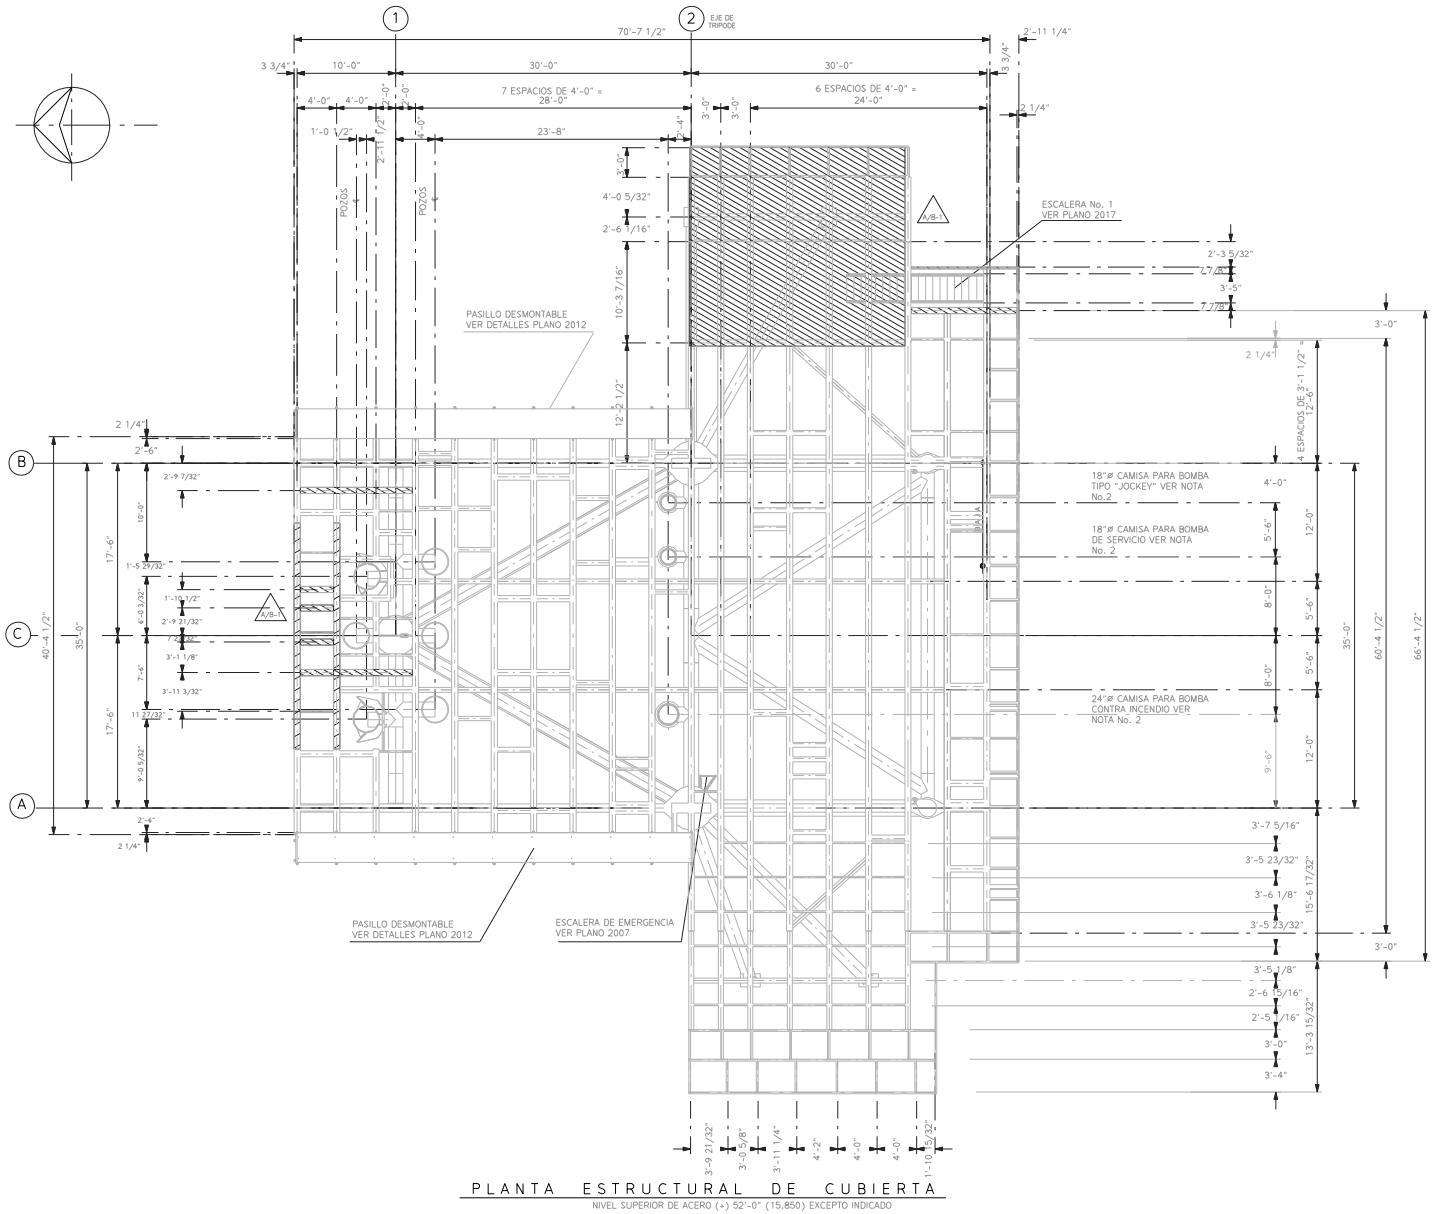

PLANTA ESTRUCTURAL DE CUBIERTA

NIVEL SUPERIOR DE ACERO (+) 52'-0" (15.850) EXCEPTO INDICADO

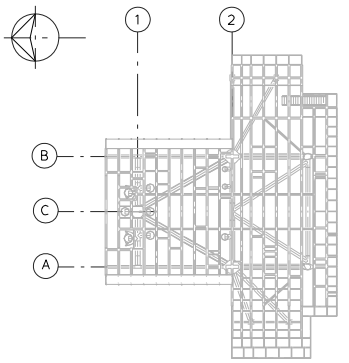

PLANTA DE LOCALIZACION

1" = 20'-0"

NOTAS :

1.- PARA CEDULA DE PLANOS Y NOTAS GENERALES VER PLANO E-C260-EA-0000

2.- LAS SECCIONES DE CAMISAS PARA BOMBAS SERAN PROPORCIONADAS POR EL FABRICANTE DEL MODULO DE PRODUCCION

3.- ▨ INDICA ELEMENTOS QUE DEBEN SER FABRICADOS CON UN EXCESO DE 6"(154) EN SU LONGITUD PARA SER INSTALADOS EN CAMPO.

4.- ▨ INDICA ELEMENTOS EN AS-BUILT 1997

5.- ESTE DIBUJO CONTIENE LOS ELEMENTOS ADICIONALES Y REFUERZOS SEGUN DIBUJO N-FA-4563-00198F REV. 0 EDITADO POR IMP

6.- LA INGENIERIA Y EL DISEÑO ORIGINAL FUE REALIZADO POR CPI, ESTA EDICION GENERADA POR ASESORES VIGENSA S.A. DE C.V. SOLO CONTEMPLA UNA ACTUALIZACION DE LA INSTALACION "COMO QUEDO CONSTRUIDA (AS BUILT) GENERADA EN BASE A LA INGENIERIA DE DISEÑO ORIGINAL; A LAS MODIFICACIONES DE INGENIERIA POR EL INSTITUTO MEXICANO DEL PETROLEO Y A LOS LEVANTAMIENTOS EN CAMPO.

C. P.	FECHA	REVISIONES				NUM.	DIBUJOS DE REFERENCIA
		MCA.	DESCRIPCION	FECHA	POR Vo. Bo.		
		A/B1.	COMO SE CONSTRUYO (AS-BUILT) 1997	12/SEP/97			

DIB.	Hector	
PROY.	ING. A. C. F.	
REV.	ING. M. P. P.	
COORD.		
APROB.		

ESC. 5/32"=1'-0" ACOT. EN PIES, PULG. (mm, mm)

C.P.I. INGENIERIA Y ADMINISTRACION DE PROYECTOS, S.A. DE C.V.

CONTRATO No. 23RNN00930

ORDEN DE TRABAJO No. 5

PEMEX

EXPLORACION - PRODUCCION

DIBUJO ELABORADO EN: CD. DEL CARMEN CAM. 2000

APROBADO POR

SUBDCCIA M.A.O.

SUPTCIA B.E.T.P.I.

PLATAFORMA RECUPERADORA DE POZOS TRIPODE EK - TA

PLANTA ESTRUCTURAL DE CUBIERTA

PROYECTO No. CPI/V1:427.05

BAHIA DE CAMPECHE

E-C260-EA-2001

REV